

ขอบเขตของงาน (Terms of Reference : TOR)
จ้างซ่อมแซมพื้นคอนกรีตาดฟ้าและผนังอาคาร Space Inspirium
ณ อุทยานรังสรรค์นวัตกรรมอวกาศ อำเภอศรีราชา จังหวัดชลบุรี

1. หลักการและเหตุผล

ด้วย สำนักงานพัฒนาเทคโนโลยีอวกาศและภูมิสารสนเทศ (องค์การมหาชน) อุทยานรังสรรค์นวัตกรรมอวกาศ มีภารกิจในการดำเนินการภายใต้กลุ่มนวัตกรรม โดยมีกลุ่มสนับสนุนในการปฏิบัติงานหลายฝ่าย โดยมีวัตถุประสงค์ เพื่อรองรับการสนับสนุนในด้านต่างๆ เพื่อให้สามารถขับเคลื่อนไปในแนวทางเดียวกัน จึงมีความจำเป็นต้องจัดจ้างซ่อมแซมพื้นคอนกรีตาดฟ้าและผนังอาคาร Space Inspirium เพื่อให้อาคารใช้งานได้อย่างมีประสิทธิภาพ ปลอดภัย และเป็นการป้องกันอันตรายที่จะเกิดขึ้น

2. วัตถุประสงค์

2.1 เพื่อจัดหาผู้รับจ้างที่มีความรู้ความเชี่ยวชาญ ในการซ่อมแซมพื้นคอนกรีตและผนังอาคารเพื่อป้องกันการรั่วซึมของน้ำฝนที่เข้ามาภายในตัวอาคารบริเวณพื้นดาดฟ้า และรอยแตกร้าวรอบอาคารให้เป็นไปด้วยความเรียบร้อยและมีประสิทธิภาพ

2.2 เพื่อซ่อมแซมและป้องกันการรั่วซึมของน้ำฝนตามรอยแตกร้าวของตัวอาคารและการรั่วซึมบนดาดฟ้าอาคาร และฝ้าเพดานที่เกิดชำรุดเสียหายจากคราบน้ำฝนพร้อมทาสีตามจุดแตกร้าวอาคารและฝ้าเพดานให้ใช้งานได้อย่างมีประสิทธิภาพ

3. คุณสมบัติของผู้เสนอราคา

3.1 เป็นนิติบุคคลผู้มีอาชีพรับจ้างงานที่ประกวดราคาอิเล็กทรอนิกส์ดังกล่าว

3.2 ไม่เป็นบุคคลที่ถูกกระบุชื่อไว้ในบัญชีรายชื่อผู้ทำงาน และได้แจ้งเวียนชื่อให้เป็นผู้ทำงานของ หน่วยงานของรัฐ ในระบบเครือข่ายสารสนเทศของกรมบัญชีกลาง ซึ่งรวมถึงนิติบุคคลที่ผู้ทำงาน เป็นหุ้นส่วนผู้จัดการ กรรมการผู้จัดการ ผู้บริหาร ผู้มีอำนาจในการดำเนินงานในกิจการของนิติบุคคลนั้นด้วย

3.3 ไม่เป็นผู้ได้รับเอกสิทธิ์หรือความคุ้มกัน ซึ่งอาจปฏิเสธไม่ยอมขึ้นศาลไทย เว้นแต่รัฐบาลของผู้เสนอราคา ได้มีคำสั่งให้สละสิทธิ์ความคุ้มกันเช่นนั้น

3.4 ไม่เป็นผู้มีผลประโยชน์ร่วมกันกับผู้เสนอราคารายอื่นที่เข้าเสนอราคาให้แก่สำนักงานพัฒนาเทคโนโลยีอวกาศและภูมิสารสนเทศ (องค์การมหาชน) ณ วันประกาศประกวดราคาจ้างด้วยวิธีการทางอิเล็กทรอนิกส์ หรือไม่เป็นผู้กระทำการอันเป็นการขัดขวางการแข่งขันราคาอย่างเป็นธรรมในการประกวดราคารั้งนี้

3.5 ผู้เสนอราคาต้องมีผลงานการซ่อมพื้นดาดฟ้าหรือซ่อมผนังอาคารหรือซ่อมหลังคา ในวงเงินไม่น้อยกว่า 350,000.-บาท (สามแสนห้าหมื่นบาทถ้วน) ในสัญญาเดียว ภายในเวลาไม่เกิน 3 ปี นับถัดจากวันที่ลงนามในสัญญาหรือใบสั่งจ้างจนถึงวันยื่นเอกสาร อย่างน้อย 1 ผลงาน และเป็นผลงานที่เป็นคู่สัญญาโดยตรงกับส่วนราชการ หน่วยงานตามกฎหมายว่าด้วยระเบียบราชการส่วนท้องถิ่น รัฐวิสาหกิจหรือหน่วยงานเอกชน ที่สำนักงานเชื่อถือ โดยต้องแนบสำเนาสัญญาจ้าง หรือสำเนาใบสั่งจ้าง หรือสำเนาหนังสือรับรองผลงาน โดยให้ผู้มีอำนาจลงนามรับรองและประทับตรา (ถ้ามี) โดยให้สแกนแนบไฟล์มาในระบบจัดซื้อจัดจ้างภาครัฐ (e-GP) เพื่อใช้ประกอบการพิจารณาโดยหลักฐานดังกล่าวนี้ สำนักงานฯ จะเก็บไว้เป็นเอกสารราชการ

4. คุณสมบัติเฉพาะ

ผู้รับจ้างต้องดำเนินการซ่อมแซมพื้นคอนกรีตดาดฟ้าและผนังอาคาร Space Inspirium ให้สามารถใช้งานได้เป็นปกติและมีประสิทธิภาพ โดยมีรายละเอียดและภาพประกอบดังต่อไปนี้

4.1 งานซ่อมแซมดาดฟ้าอาคาร Space Inspirium

4.1.1 ผู้รับจ้างต้องรื้อถอนวัสดุกันซึมเดิม (roof shield) ออกให้เห็นพื้นผิวคอนกรีตของดาดฟ้าอาคาร Space Inspirium พร้อมทำความสะอาดเพื่อเตรียมพื้นผิว ขนาดพื้นที่ดำเนินการไม่ต่ำกว่า 1,432 ตารางเมตร

4.1.2 ผู้รับจ้างต้องสำรวจพร้อมซ่อมแซมรอยแตกร้าวพื้นคอนกรีตดาดฟ้าทุกจุด ด้วยผลิตภัณฑ์ที่มีคุณสมบัติในการป้องกันการรั่วซึมและเป็นผลิตภัณฑ์ที่ออกแบบมาเพื่อใช้สำหรับซ่อมแซมรอยแตกร้าวป้องกันการรั่วซึมงานโครงสร้างโดยเฉพาะ

4.1.3 ผู้รับจ้างต้องทำความสะอาดเศษตะกอนต่างๆ ภายในหัวกะโหลก Roof Drain ขนาด 6 นิ้ว จำนวนไม่ต่ำกว่า 20 จุด พร้อมทำกันซึมด้วยวัสดุที่มีคุณสมบัติป้องกันการรั่วซึมทุกจุด

4.1.4 ผู้รับจ้างต้องซ่อมแซมพื้นคอนกรีตดาดฟ้าทั้งหมดด้วยผลิตภัณฑ์ที่มีคุณสมบัติในการป้องกันการรั่วซึม โดยเฉพาะและจะต้องเป็นผลิตภัณฑ์ที่ได้รับ มอก. โดยจะต้องดำเนินการซ่อมแซมพื้นดาดฟ้าโดยให้มีชั้นความหนาเพิ่มเติมจากพื้นเดิม ไม่ต่ำกว่า 3 มิลลิเมตร

4.1.5 เมื่อผู้รับจ้างดำเนินการซ่อมพื้นคอนกรีตดาดฟ้าแล้วเสร็จ ผู้รับจ้างต้องทดสอบการรั่วซึมของพื้นคอนกรีตดาดฟ้าอาคาร Space Inspirium ร่วมกับคณะกรรมการตรวจรับพัสดุ โดยการใช้น้ำขังบริเวณดาดฟ้าอาคาร ระยะเวลาในการทดสอบไม่น้อยกว่า 1 ชั่วโมง

4.2 งานซ่อมแซมรอยแตกร้าวผนังอาคาร Space Inspirium

4.2.1 ผู้รับจ้างต้องสำรวจรอยแตกร้าวของผนังภายในและนอกอาคาร จำนวน 4 ด้าน ขนาดพื้นที่ดำเนินการไม่ต่ำกว่า 1,700 ตารางเมตร

4.2.2 ผู้รับจ้างต้องซ่อมแซมรอยแตกร้าวทุกจุดของผนังอาคาร จำนวน 4 ด้าน ทั้งภายใน และภายนอกอาคาร ด้วยผลิตภัณฑ์ที่มีคุณสมบัติในการยึดหยุ่นตัวและป้องกันการรั่วซึมได้ดี โดยจะต้องเป็นผลิตภัณฑ์ที่ได้รับ มอก.

4.2.3 ผู้รับจ้างต้องดำเนินการซ่อมแซมสีภายในและนอกอาคารที่ได้รับความเสียหายจากการแตกร้าวหรือจากการซ่อมแซมในส่วนต่าง ๆ ภายในและภายนอกอาคาร ดังนี้

- สีที่ใช้ต้องเป็นโทนสีขาว, สีดำ และมีความใกล้เคียงกับสีเดิมของอาคาร

ในส่วนของพื้นที่ที่ได้มีการซ่อมแซมรอยแตกร้าวของผนังและซ่อมแซมฝ้าเพดานในกรณีที่ผู้รับจ้างไม่สามารถซ่อมแซมให้สีคล้ายคลึงหรือเรียบเนียนเท่ากับสีเดิมได้ ให้ผู้รับจ้างทาสีใหม่หมดทั้งแนวของผนังหรือฝ้าเพดานที่ได้ทำการซ่อมแซมเพื่อไม่ให้เกิดความแตกต่างของเฉดสีในจุดนั้นๆ

คุณสมบัติของสีทาภายใน

- เป็นสีน้ำอะครีลิคแท้ 100%
- ปราศจากปรอทและสารตะกั่ว ปลอดภัยต่อผู้พักอาศัย
- ด้านทานการเกิดเชื้อราได้เป็นอย่างดี
- ป้องกันคราบน้ำ น้ำมัน ฝุ่นละออง ไม่ทิ้งคราบเปื้อนบนผนัง
- มอก. 2321-2549 หรือเทียบเท่า หรือดีกว่า

คุณสมบัติของสีทาภายนอก

- เป็นสีน้ำอะครีลิคแท้ 100%
- มีส่วนผสมของซิลิโคนเรซิน
- ผลิตด้วยเทคโนโลยี Breathable Acrylic Technology
- ป้องกันและทนต่อความชื้นสูงได้ดี
- ป้องกันน้ำจากภายนอกซึมเข้าสู่ภายใน
- ระบายความชื้นจากภายในออกสู่ภายนอกได้ดี
- มีการยึดเกาะที่ดีเยี่ยมไม่เกิดการลอกหรือหลุดล่อนจากความชื้น
- ป้องกันคราบด้วยสารTeflon®
- เกรดสี : Ultra Premium
- ชนิดของฟิล์มสี : กึ่งเงา
- ต้อง มอก. รับรองผลิตภัณฑ์ หรือเทียบเท่า หรือดีกว่า

4.3 งานซ่อมผ้าเพดานชั้น 2 อาคาร Space Inspirium ขนาดพื้นที่ 34 ตารางเมตร

4.3.1 ผู้รับจ้างต้องดำเนินการถอดผ้าเพดานชั้น 2 ของอาคาร Space Inspirium ที่เกิดความเสียหายออก ขนาดพื้นที่ดำเนินการ 34 ตารางเมตร

4.3.2 ผู้รับจ้างต้องเปลี่ยนผ้าเพดานที่เสียหายตามขอบเขตของงานฯ ข้อ 4.3.1 บริเวณชั้น 2 ของอาคาร Space Inspirium โดยผู้รับจ้างต้องใช้แผ่นผ้าใยสังเคราะห์ มีความหนาไม่น้อยกว่า 9 มิลลิเมตร และต้องยึดติดกับโครงผ้าเดิม ขนาดพื้นที่ดำเนินการ 34 ตารางเมตร

4.3.3 ผู้รับจ้างต้องทาสีน้ำอะครีลิคผ้าเพดานที่เปลี่ยนใหม่ ไม่น้อยกว่า 2 รอบ โดยให้โทนสีใกล้เคียงกับสีเดิม

4.4 เงื่อนไขและข้อกำหนดทั่วไป

/ 4.4.1 ผู้เสนอราคาต้องยื่นรายละเอียดข้อกำหนด (TOR) การจ้างฉบับนี้ โดยให้ผู้มีอำนาจลงนามรับรองและประทับตรา (ถ้ามี) โดยให้แนกแบบไฟล์มาในระบบจัดซื้อจัดจ้างภาครัฐ (e-GP) เพื่อใช้ประกอบการพิจารณา โดยหลักฐานดังกล่าวนี้ สำนักงานฯ จะเก็บไว้เป็นเอกสารราชการ C



41

4.4.2 ผู้เสนอราคาต้องส่งแคตตาล็อก (Catalog) และ/หรือ โบรชัวร์ (Brochure) พร้อมรายละเอียดคุณลักษณะเฉพาะ (Specification) ตามที่ได้มีการระบุไว้ใน TOR ข้อ 4.1.4, 4.2.2 และ 4.2.3 เพื่อประกอบการพิจารณาของคณะกรรมการ โดยให้ผู้มีอำนาจลงนามรับรองและประทับตรา (ถ้ามี) โดยให้แนบแบบไฟล์มาพร้อมกับการยื่นข้อเสนอทางด้านเทคนิคในระบบจัดซื้อจัดจ้างภาครัฐ (e-GP) เพื่อใช้ประกอบการพิจารณา โดยหลักฐานดังกล่าวนี้ สำนักงานฯ จะเก็บไว้เป็นเอกสารราชการ

4.4.3 ผู้เสนอราคาต้องศึกษารายละเอียด และทำความเข้าใจขอบเขตของงาน (TOR) ตลอดจนปัญหาข้อขัดแย้งหรือไม่ชัดเจนต่าง ๆ ให้ถูกต้องเสียก่อน เมื่อผู้รับจ้างเริ่มดำเนินการแล้วเกิดมีปัญหามาจากข้อขัดแย้งหรือคลาดเคลื่อนไม่ชัดเจนก็ตาม แต่เป็นสิ่งที่จำเป็นจะต้องมีตามหลักเทคนิค ผู้รับจ้างต้องดำเนินการโดยให้ระบบฯ หรืองานจ้างทั้งหมดสามารถใช้งานได้ตามที่สำนักงานฯ กำหนดโดยไม่สามารถเรียกร้องใดๆ ทั้งสิ้น

4.4.4 ผู้รับจ้างต้องจัดส่งหนังสือเพื่อขอเข้ามาทำการรับฟังคำชี้แจงและสำรวจสถานที่จริง รวมถึงตรวจสอบความชำรุดและวิเคราะห์สาเหตุเพื่อทำการซ่อมแซมให้เป็นไปตามหลักวิชาช่าง เพื่อให้อาคารฯ อยู่ในสภาพสมบูรณ์เรียบร้อยสามารถใช้งานได้อย่างมีประสิทธิภาพ

4.4.5 สำนักงานฯ ไม่อนุญาตให้ผู้รับจ้าง ผู้แทน ช่างหรือลูกจ้างของผู้รับจ้างพักอาศัยในบริเวณพื้นที่ดำเนินงานหรือบริเวณพื้นที่ของสำนักงานฯ

4.4.6 กรณีผู้รับจ้างมีความประสงค์ที่จะจัดเก็บวัสดุอุปกรณ์ในการดำเนินงานไว้ภายในพื้นที่ดำเนินการ สำนักงานฯ จะไม่รับผิดชอบในกรณีการสูญหายหรือเสียหายใดๆ ทั้งสิ้น

4.4.7 ผู้รับจ้างต้องติดตั้งป้ายแสดงรายละเอียดงานหรือการดำเนินงานซึ่งมีขนาดความกว้างไม่น้อยกว่า 1.20 เมตร ยาวไม่น้อยกว่า 2.40 เมตร ภายในบริเวณพื้นที่ดำเนินการตลอดระยะเวลาดำเนินงานตามสัญญาฯ ภายใน 7 วันทำการ นับตั้งแต่วันลงนามในสัญญาฯ

4.4.8 ผู้รับจ้างต้องจัดส่งสำเนาเอกสารระบุตัวตน เช่น บัตรประชาชน หรือเอกสารที่ออกโดยหน่วยงานราชการ ซึ่งต้องมีรายละเอียดประกอบด้วยรูปถ่ายหน้าตรง ชื่อนามสกุล วันเดือนปีเกิด และภูมิลำเนาของเจ้าหน้าที่ คนงาน ผู้แทน ช่าง แรงงานหรือลูกจ้างของผู้รับจ้าง ภายใน 7 วันทำการ นับตั้งแต่วันลงนามในสัญญาฯ โดยในกรณีเป็นแรงงานต่างด้าว ผู้รับจ้างต้องแสดงเอกสารการใช้แรงงานต่างด้าวอย่างถูกต้องตามกฎหมายประกอบการพิจารณา พร้อมระบุหมายเลขโทรศัพท์ที่ใช้ในการติดต่อให้ครบถ้วน

4.4.9 ผู้รับจ้างต้องจัดส่งสำเนาเอกสารแสดงทะเบียน ยานพาหนะ เครื่องจักรกล และอุปกรณ์เครื่องมือต่างๆ ซึ่งต้องใช้ในการดำเนินการของผู้รับจ้าง ภายใน 7 วันทำการ นับตั้งแต่วันลงนามในสัญญาฯ

4.4.10 ผู้รับจ้างต้องกั้นเขตพื้นที่ดำเนินการ ติดป้ายให้ชัดเจน และมีการรักษาความสะอาด รวมทั้งมาตรการป้องกันฝุ่นและการรักษาความปลอดภัย ตามที่คณะกรรมการตรวจรับพัสดุ กำหนด

4.4.11 กรณีที่ผู้รับจ้างมีความประสงค์จะทำงานล่วงเวลาในวันทำการปกติ หรือวันหยุดราชการผู้รับจ้างต้องมีหนังสือแจ้งขอปฏิบัติงานดังกล่าวต่อสำนักงานฯ ล่วงหน้าอย่างน้อย 3 วันทำการ ในทุกครั้งที่มีความประสงค์ที่จะทำงานล่วงเวลา และจะเข้าดำเนินการได้ก็ต่อเมื่อได้รับอนุญาตจากสำนักงานฯ แล้วเท่านั้น

4.4.12 ผู้รับจ้างต้องรื้อวัสดุอุปกรณ์หรือสิ่งปฏิกูลในพื้นที่ดำเนินการโดยไม่ให้เกิดความเสียหายและต้องนำไปจัดเก็บหรือใช้งานในพื้นที่ซึ่งคณะกรรมการตรวจรับพัสดุ หรือสำนักงานฯ กำหนดโดยไม่สามารถเรียกร้องค่าใช้จ่ายเพิ่มเติมใดๆ ทั้งสิ้น

4.4.13 สำนักงานฯ ไม่อนุญาตให้ผู้รับจ้าง ผู้แทน ช่างหรือลูกจ้างของผู้รับจ้าง นำสิ่งหนึ่งสิ่งใดซึ่งเป็นทรัพย์สินของสำนักงานฯ ออกภายนอกพื้นที่ดำเนินการโดยไม่ได้รับอนุญาตจากคณะกรรมการตรวจรับพัสดุ

4.4.14 ผู้รับจ้างต้องรับผิดชอบความเสียหายที่เกิดขึ้นกับทรัพย์สินของสำนักงานฯ จากการดำเนินการตามสัญญาฯ ในทุกกรณี รวมถึงจากการขนส่งหรือขนย้ายวัสดุอุปกรณ์ในการดำเนินการตามสัญญาฯ

4.4.15 ผู้รับจ้างห้ามทิ้งขยะหรือเศษวัสดุอุปกรณ์ในพื้นที่ของสำนักงานฯ และต้องดำเนินการจัดเก็บขยะหรือเศษวัสดุอุปกรณ์ออกนอกพื้นที่ของสำนักงานฯ ตลอดการดำเนินการตามสัญญาฯ

4.4.16 ผู้รับจ้างต้องรับผิดชอบในการจัดเก็บขยะและเศษวัสดุอุปกรณ์และทำความสะอาดพื้นที่ที่ซ่อมแซมภายใน - ภายนอกและโดยรอบอาคารทั้งหมดตามสัญญานี้ให้แล้วเสร็จก่อนส่งมอบงานงวดสุดท้าย

4.4.17 ผู้รับจ้างต้องทำการบันทึกสภาพอาคารที่ทำการซ่อมแซม และพื้นที่บริเวณข้างเคียงไว้ทั้งหมดก่อนเริ่มการซ่อมแซมและระหว่างการดำเนินงานจนแล้วเสร็จสิ้นสมบูรณ์ ผู้รับจ้างต้องทำการบันทึกภาพการดำเนินงานทุกขั้นตอนเพื่อแสดงความก้าวหน้าของงานและป้องกันการร้องเรียนต่างๆ ที่อาจเกิดขึ้นขณะปฏิบัติงานและเพื่อนำมาประกอบในเอกสารส่งมอบงาน

4.4.18 ผู้รับจ้างจะต้องเป็นผู้ดำเนินการรื้อ ขนย้ายอุปกรณ์และเศษวัสดุต่างๆ เพื่อเตรียมพื้นที่ด้วยความระมัดระวัง ไม่ให้เกิดความเสียหาย และถ้าหากเกิดความเสียหายผู้รับจ้างจะต้องเป็นผู้รับผิดชอบทั้งหมด

4.4.19 การติดตั้งวัสดุหรืออุปกรณ์ จะต้องดำเนินการตามหลักการที่ถูกต้องตามมาตรฐานของผู้ผลิต

4.4.20 ผู้รับจ้างต้องจัดส่งแผนดำเนินการเสนอต่อคณะกรรมการตรวจรับฯ เพื่อพิจารณาภายใน 7 วัน โดยนับถัดจากวันที่ได้ลงนามในสัญญาเป็นที่เรียบร้อยแล้ว

4.4.21 ผู้รับจ้างต้องจัดหาช่างที่มีความชำนาญมาเป็นผู้ดำเนินการซ่อมแซมพื้นคอนกรีตลาดฟ้าและผนังอาคาร Space Inspirium โดยจะต้องดำเนินการให้เป็นไปตามหลักวิชาช่าง

5. ระยะเวลาดำเนินการ

ผู้เสนอราคาจะต้องดำเนินการภายในระยะเวลา 60 วัน นับถัดจากวันลงนามในสัญญา

6. ระยะเวลาส่งมอบงาน

ผู้เสนอราคาต้องดำเนินการให้แล้วเสร็จและส่งมอบงานภายในระยะเวลา 60 วัน นับถัดจากวันลงนามในสัญญา

7. สถานที่ส่งมอบงาน

ผู้เสนอราคาต้องส่งมอบงาน ณ อุทยานรังสรรค์นวัตกรรมอวกาศ เลขที่ 88 หมู่ 9 ตำบลทุ่งสุขลา อำเภอศรีราชา จังหวัดชลบุรี

8. การรับประกันความชำรุดบกพร่องของงาน

ผู้เสนอราคาต้องรับประกันความชำรุดบกพร่องของงาน หากมีเหตุชำรุดบกพร่องหรือเสียหายเกิดขึ้นจากงานจ้างนี้ภายในกำหนด 1 ปี นับถัดจากวันที่ได้ส่งมอบงานและคณะกรรมการตรวจรับแล้ว และต้องรีบทำการแก้ไขให้เป็นที่เรียบร้อยแล้วโดยไม่ชักช้า โดยสำนักงานฯ ไม่ต้องออกเงินใดๆ ในการนี้ทั้งสิ้น หากผู้เสนอราคาบิดพลิ้ว ไม่กระทำการดังกล่าวให้แล้วเสร็จภายในกำหนด 7 วัน นับแต่วันที่ได้รับแจ้งจากสำนักงาน

9. เงื่อนไขการชำระเงิน

สำนักงานฯ จะชำระเงินค่าจ้างเต็มจำนวนมูลค่าจ้างตามสัญญา เมื่อผู้รับจ้างได้ส่งมอบงานทั้งหมดแล้วเสร็จ และคณะกรรมการได้ตรวจรับเรียบร้อยแล้ว

10. ค่าปรับ

หากผู้รับจ้างไม่สามารถทำงานให้แล้วเสร็จตามเวลาที่กำหนดไว้ในสัญญา ผู้รับจ้างจะต้องชำระค่าปรับให้แก่สำนักงานฯ เป็นรายวันอัตราร้อยละ 0.10 (ศูนย์จุดหนึ่งศูนย์) ของมูลค่าจ้างตามสัญญา

11. กำหนดยื่นราคา

ผู้เสนอราคาจะต้องกำหนดยื่นราคาที่เสนอไม่น้อยกว่า 60 วัน นับถัดจากวันยื่นยื่นราคาค้างครั้งสุดท้าย

12. วงเงินในการจัดจ้าง

งบประมาณในการจัดจ้างซ่อมแซมพื้นคอนกรีตลาดฟ้าและผนังอาคาร Space Inspirium เป็นจำนวนเงิน 996,421.13 บาท (เก้าแสนเก้าหมื่นหกพันสี่ร้อยยี่สิบเอ็ดบาทสิบสามสตางค์) รวมภาษีมูลค่าเพิ่มแล้ว

ราคากลางในการจัดจ้างซ่อมแซมพื้นคอนกรีตลาดฟ้าและผนัง อาคาร Space Inspirium เป็นจำนวนเงิน 1,021,452.92 บาท (หนึ่งล้านสองหมื่นหนึ่งพันสี่ร้อยห้าสิบสองบาทเก้าสิบสองสตางค์) รวมภาษีมูลค่าเพิ่มแล้ว

13. หลักประกันสัญญา

ผู้รับจ้างจะต้องนำหลักประกัน อัตราร้อยละ 5 ของราคาค่าจ้าง มามอบไว้แก่สำนักงานฯ เพื่อเป็นหลักประกันการปฏิบัติตามสัญญา และหลักประกันจะต้องมีอายุครอบคลุมความรับผิดชอบทั้งปวงของผู้รับจ้างตลอดอายุสัญญา

สำนักงานฯ จะคืนหลักประกันสัญญาให้แก่ผู้รับจ้าง เมื่อผู้รับจ้างพ้นจากข้อผูกพันและความรับผิดชอบทั้งปวงตามสัญญาแล้ว

14. หลักเกณฑ์และสิทธิในการพิจารณาข้อเสนอ


ในการพิจารณาผลการยื่นข้อเสนอประกวดราคาอิเล็กทรอนิกส์ครั้งนี้ สำนักงานฯ จะพิจารณาตัดสินโดยใช้เกณฑ์ราคา

41 





ภาพพื้นดาดฟ้าอาคาร 51 เกิดการเสื่อมสภาพและชำรุด

41

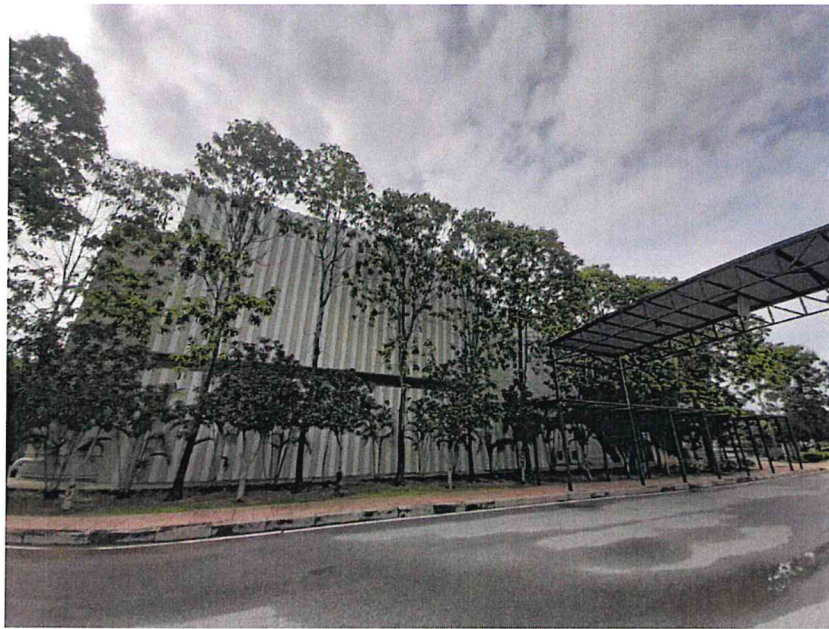



ภาพผนังอาคารฝั่งทิศตะวันตก

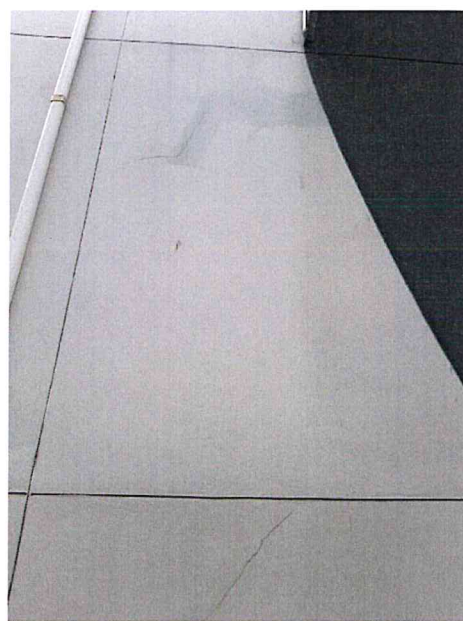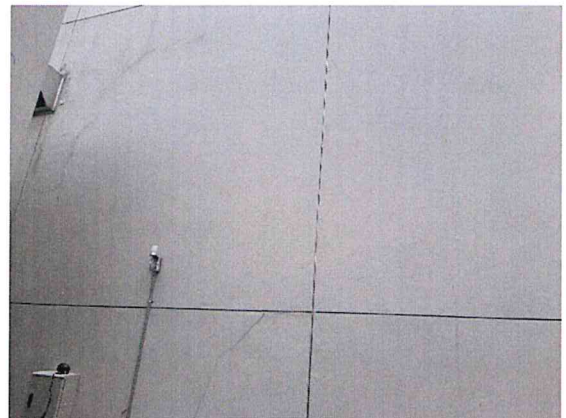

ว/ค



ภาพผนังอาคารฝั่งทิศเหนือ

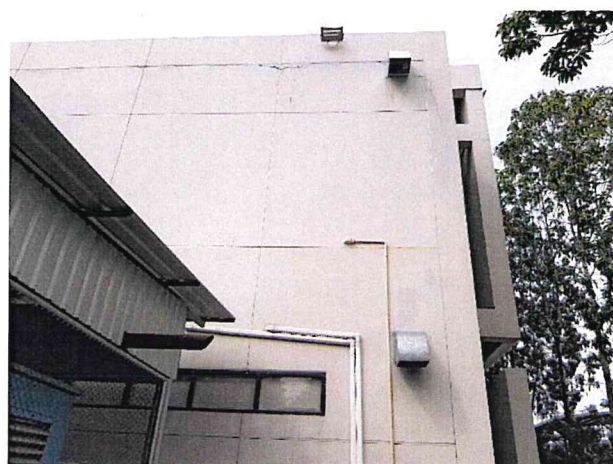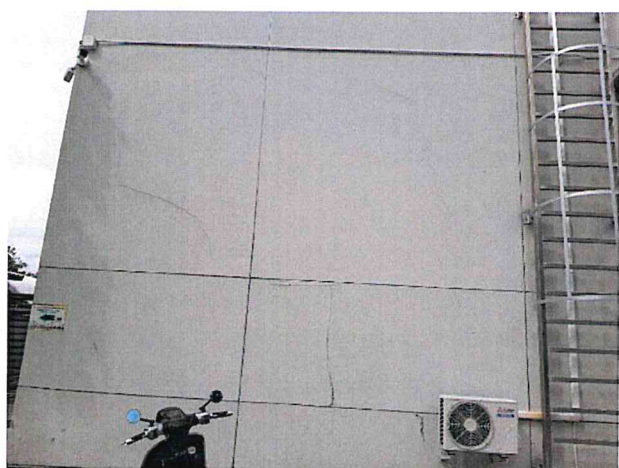



ภาพผนังอาคารฝั่งทิศตะวันออก



Handwritten signature

4/1






สำนักงานพัฒนาเทคโนโลยีอวกาศและภูมิสารสนเทศ
(องค์การมหาชน)



รูปด้าน 1


รูปตาม 2


A-10

1:100	1:100
A1	A1

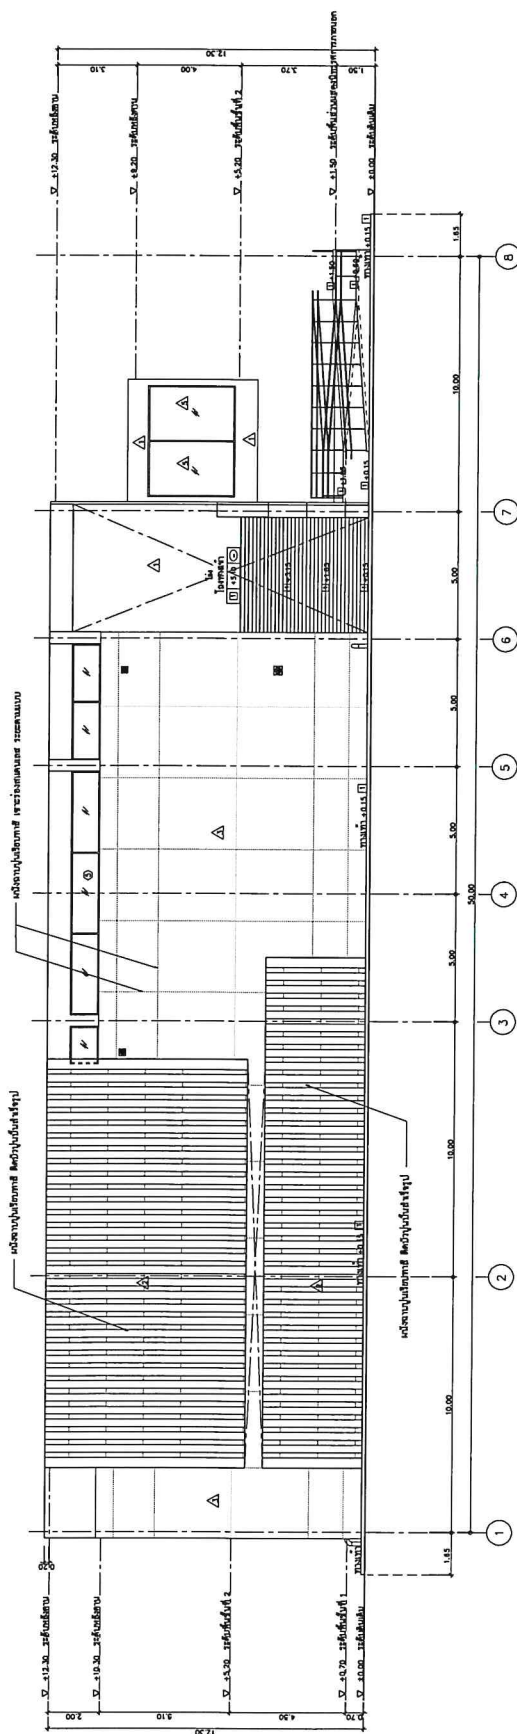

รูปด้าน 1:100

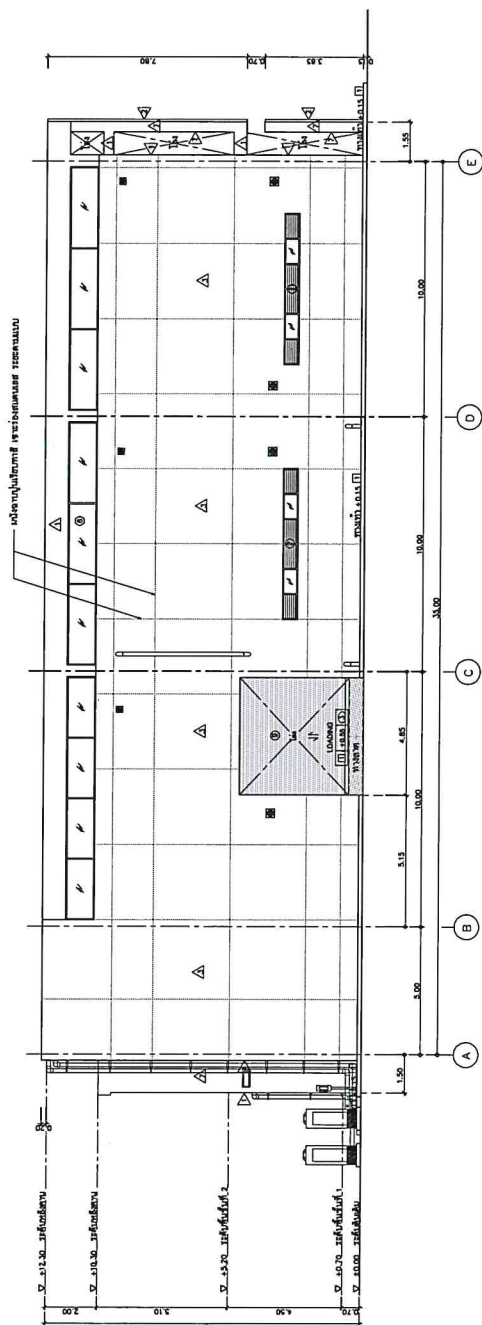

รูปด้าน

2

A-10

1:100

รูปด้าน




1:100

รูปด้าน



1:100

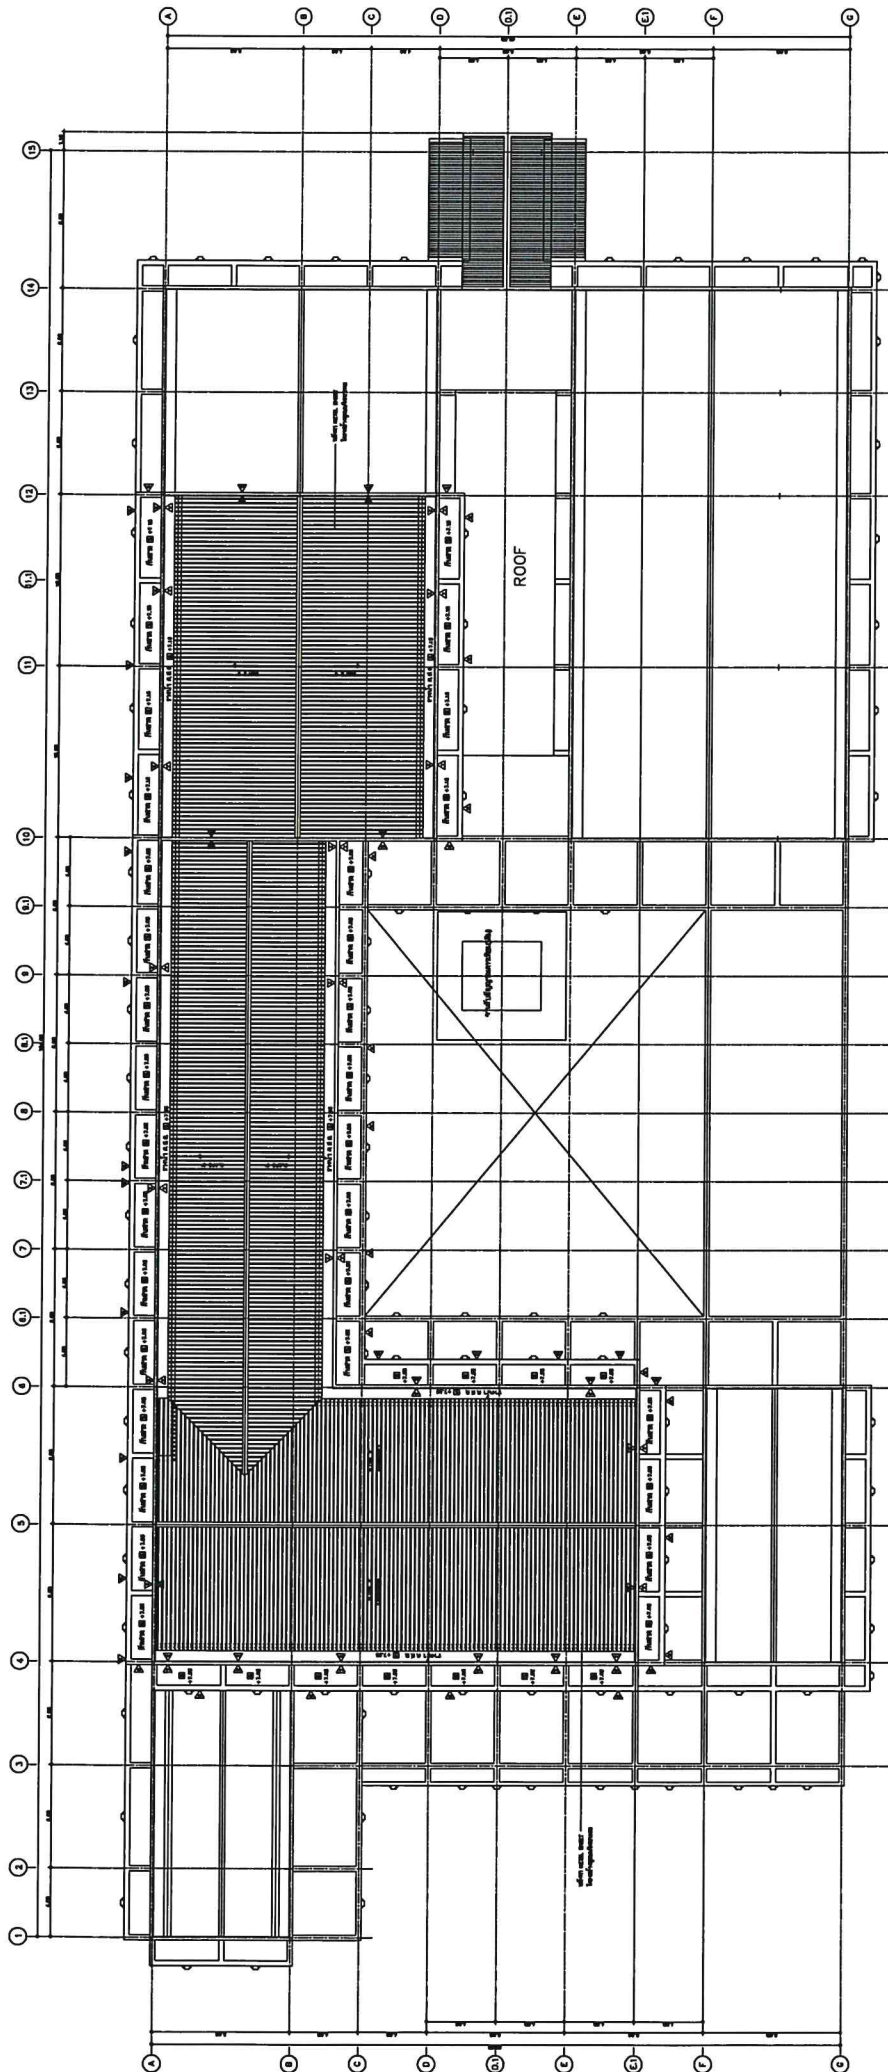

แปลนหลังคา

41

~