


FÖRKLARINGAR
-
FÖRESKRIFTER
-
HÄNVISNINGAR
-

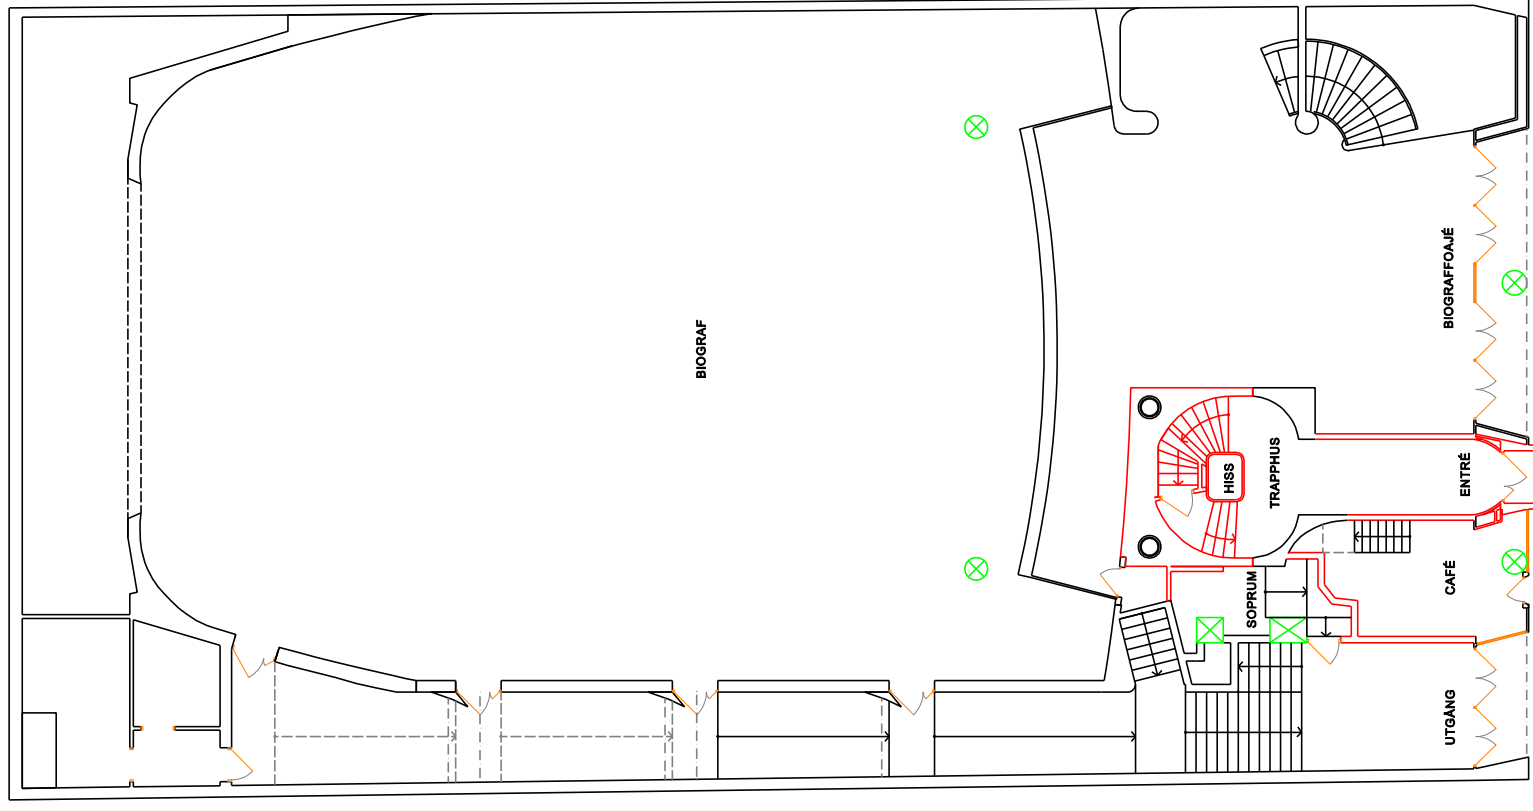

BET	ANT	ÄNDRINGEN AVSER	SKO	DATUM

RELATIONSHANDLING

ZKA
Z KARSMAN ARKITEKTER AB

Kv. HUMLEGÅRDEN 17
STUREGATAN 18

BOTTENPLAN +7.40 / +7.00

PROJEKTANT: 06-01-12 P. KARSMAN / J. PIHLSTRÖM
SKALA: 1:100 (A3) 1:2000 A301:02

• BYGGGÅRDEN ÄR ENDAST DELVIS UPPHÄTT
VID BEHOV AV STÖRRE NÖDGRÄNSSET,
BÖR NY UPPMÄTNING GÖRAS.

