


FÖRKLARINGAR

FÖRESKRIFTER

HÄNVISNINGAR

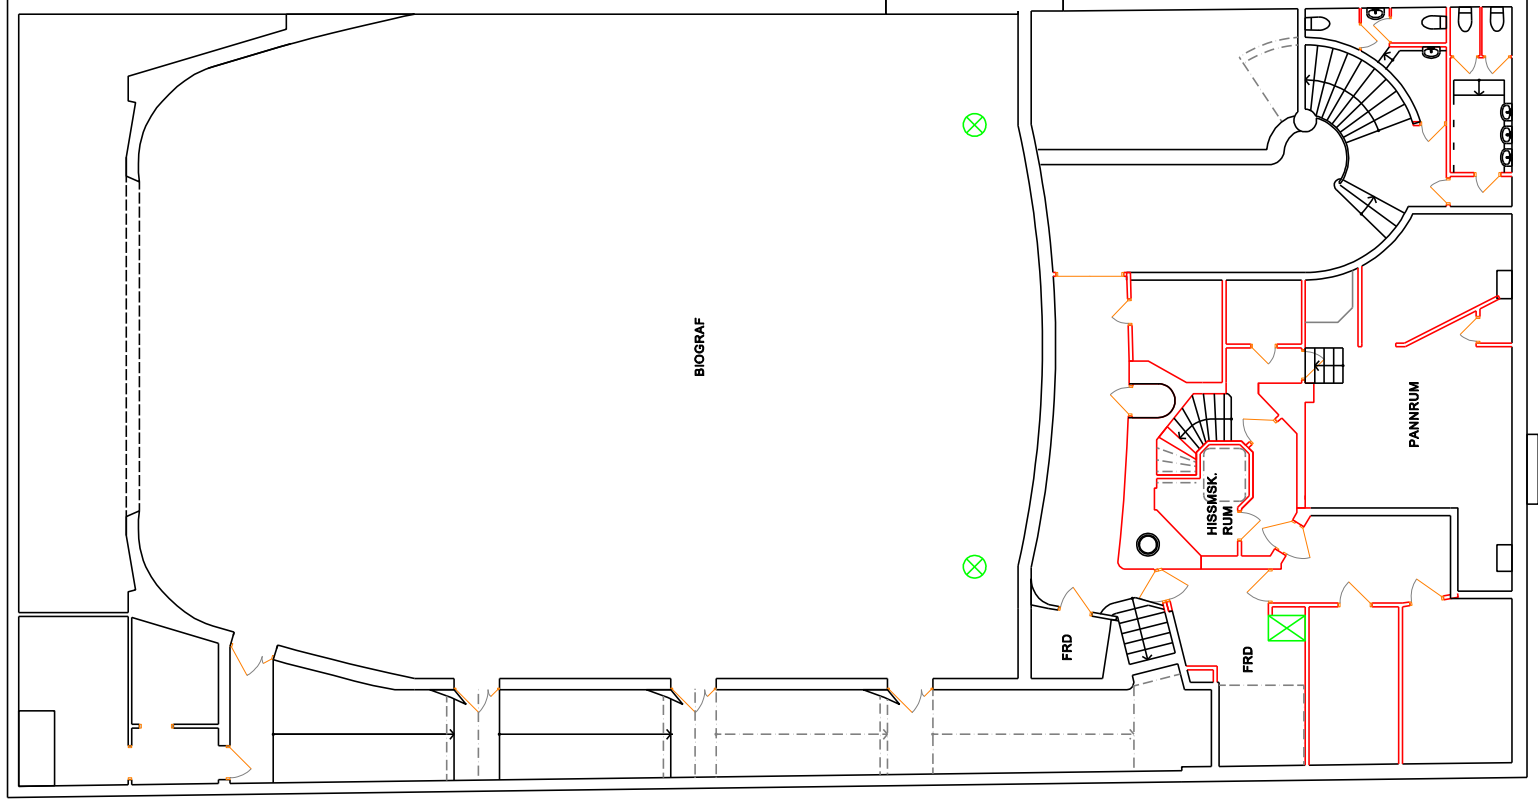

BET	ANT	ÄNDRINGEN AVSEER	SKO	DATUM

RELATIONSHANDLING

2KA
2 KARSMAN ARKITEKTER AB

Kv. HUMLEGÅRDEN 17
STUREGATAN 18

KÄLLARPLAN +3.70 / +4.50

PROJEKTANT: 06-01-12 P. KARSMAN / J. PIHLSTRÖM
SKALA: 1:100 (A3) 200A 301:01

• BYGGNADEN ÄR ENDAST DELVIS UPPHÄTTAD VID BEHOV AV STÖRRE NÖDGRÄNSET. BÖR NY UPPMÄTNING GÖRAS.

