



FÖRKLARINGAR
-
FÖRESKRIFTER
-
HÄNVISNINGAR
-



• BYGGGÅDEN ÄR ENDAST DELVIS UPPHÄTTAD VID BEHOV AV STÖRRE NÖDGRÄNSET. BÖR NY UPPMÄTNING GÖRAS.

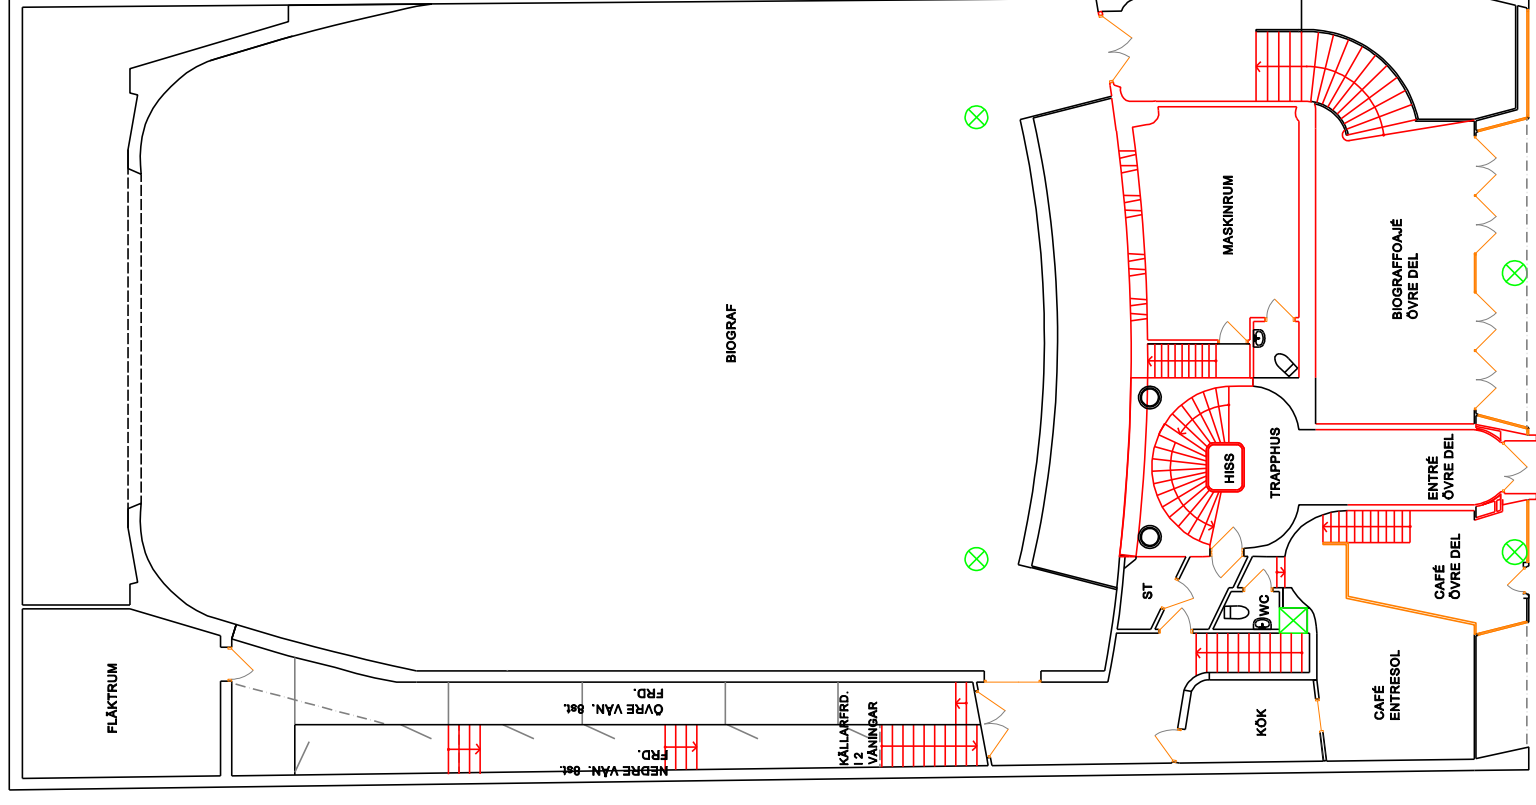

BET	ANT	ÄNDRINGEN AVSEER	SKO	DATUM
RELATIONSHANDLING				
 ZKA Z KARSMAN ARKITEKTER AB				
Kv. HUMLEGÅRDEN 17 STUREGATAN 18				
ENTRESOLPLAN +11,00				
<small>PROJEKTANTER</small> <small>ANSÖKAN</small> 06-01-12 P. KARSMAN / J. PIHLSTRÖM <small>SKALA</small> 1:100 (A3) 1:2000				
A301:03				