
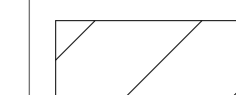


FÖRESKRIFTER o FÖRKLARINGAR

 = EJ INRÄKNAD YTA

ÖVERSIKT

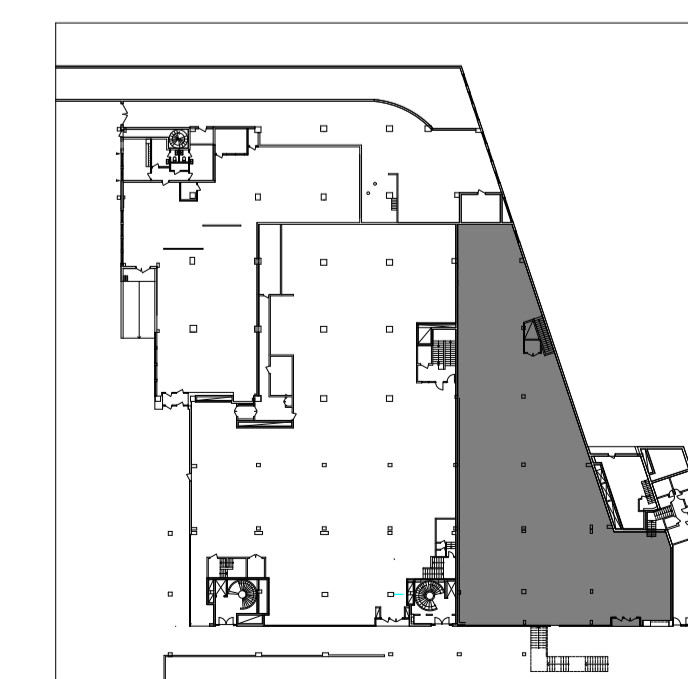

BET	ANT	ÄNDRING AVSER	DATUM	SIGN
RELATIONSHANDLING				
KV. SVENSKA GILLET 1 STOCKHOLM KOMMUN				
				
VIZ Arkitektkontor AB		tel.nr. 08 - 55 69 19 00		
K				
WS				
Sp				
E				
B				
UPPDRAG NR	RITAD AV	HANDLÄGGARE		
	J. GUSTAFSSON	J. LARSSON		
DATUM	ANSVARG			
13-11-20	A. LINDQVIST			
PLAN 0TR ENTRÉPLAN				
SKALA	NUMMER	BET		
A1 - 1:100 A3 - 1:200	A-40.1-001			