


2e VERDIEPING

nulpas = bestaande dorpel van toegang tot nr 35

nr. 33

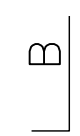

2e VERDIEPING

nulpas = bestaande dorpel van toegang tot nr 35

nr. 35

