

Dossiernr. ~~20.04.95.02.533~~

schaal 2cm per m

BOUWHEER

H. van Kenhove
DHR. Julien
VAN KENHOVE
KROMVELDSTRAATJE 8
9940 EVERGEM
TEL. ~~2~~ 53.90.62

ARCHITEKT

C. Bracke
CHRETIEN BRACKE
EEKLOSTRAAT 67
9940 ERTVELDE
TEL. 09/344 87 58
FAX. 09/344 35 12

OPDRACHT

~~BOUWEN VAN WONING~~

Plaatsen dakkapel

GELEGEN

9940 EVERGEM


Achiel De Voslaan lot 2

Sie D, nr. 688 h2/deel

ADVIES



LIGGING schaal 1/20 000

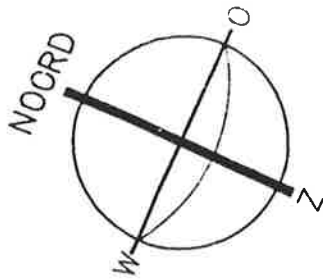

9940 EVERGEM, GOEDGEKEURD IN
ZITTING COLLEGE OP 26 juli 2011

Op bevel

(get.) de secretaris, wnd (get.) de voorzitter

E. Van Hyfte

E. De Wispelaere

Voor gelijkvormig afschrift

De secretaris, wnd

De Burgemeester



E. Van Hyfte

E. De Wispelaere



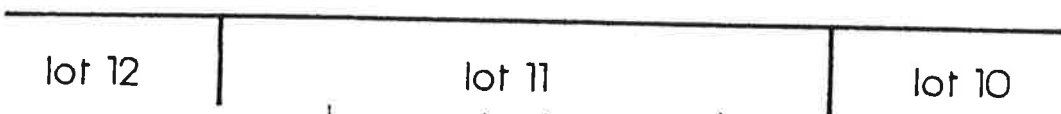



FOTO 1 FOTO 2 FOTO 3

INPLANTING schaal 1/250

ARCHIEF DE VOSL

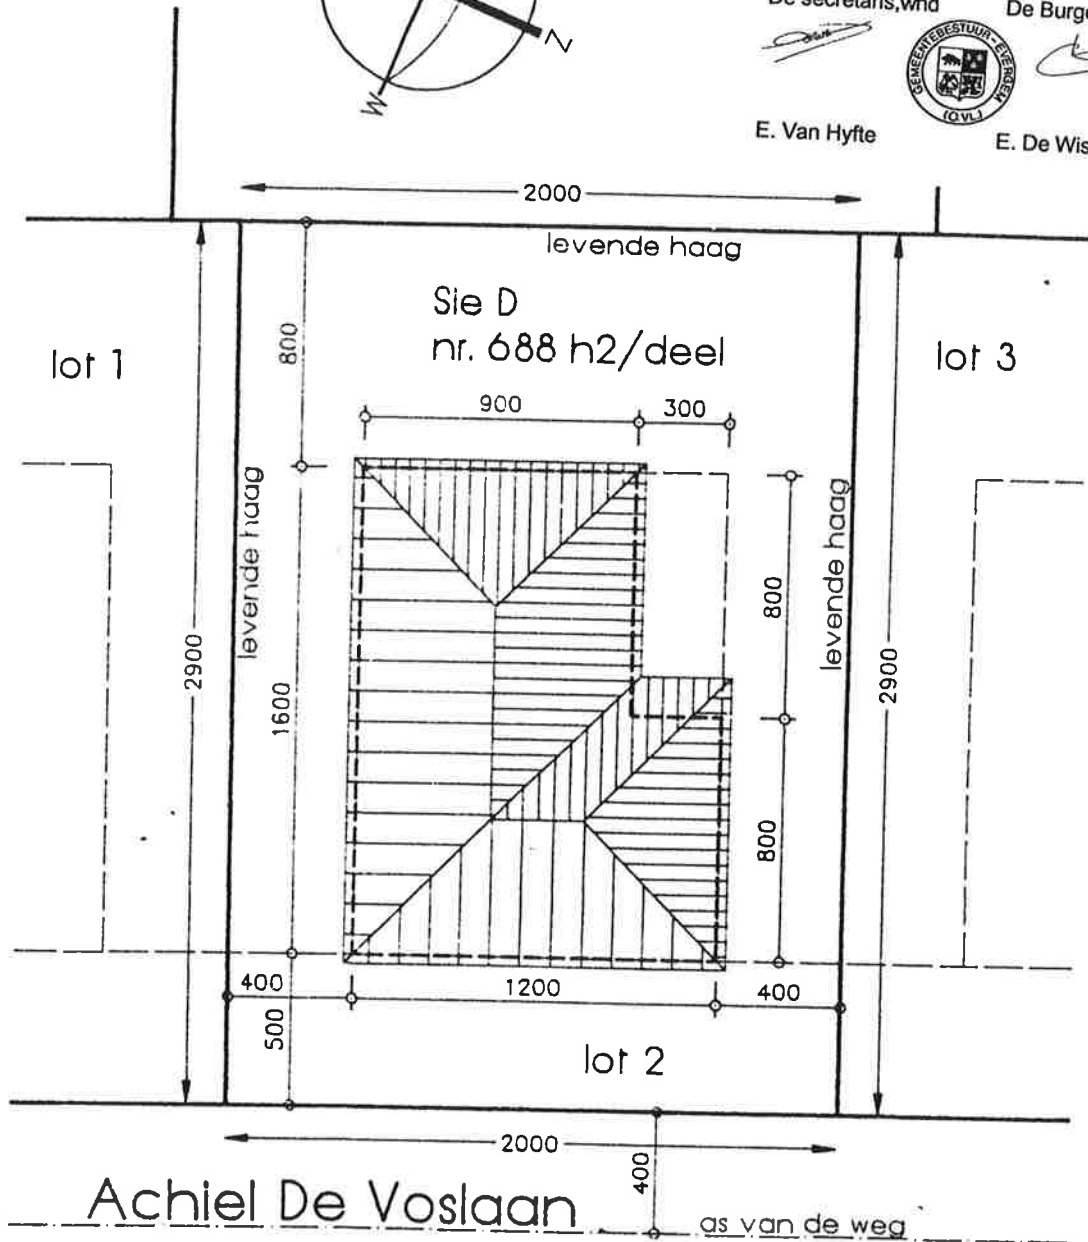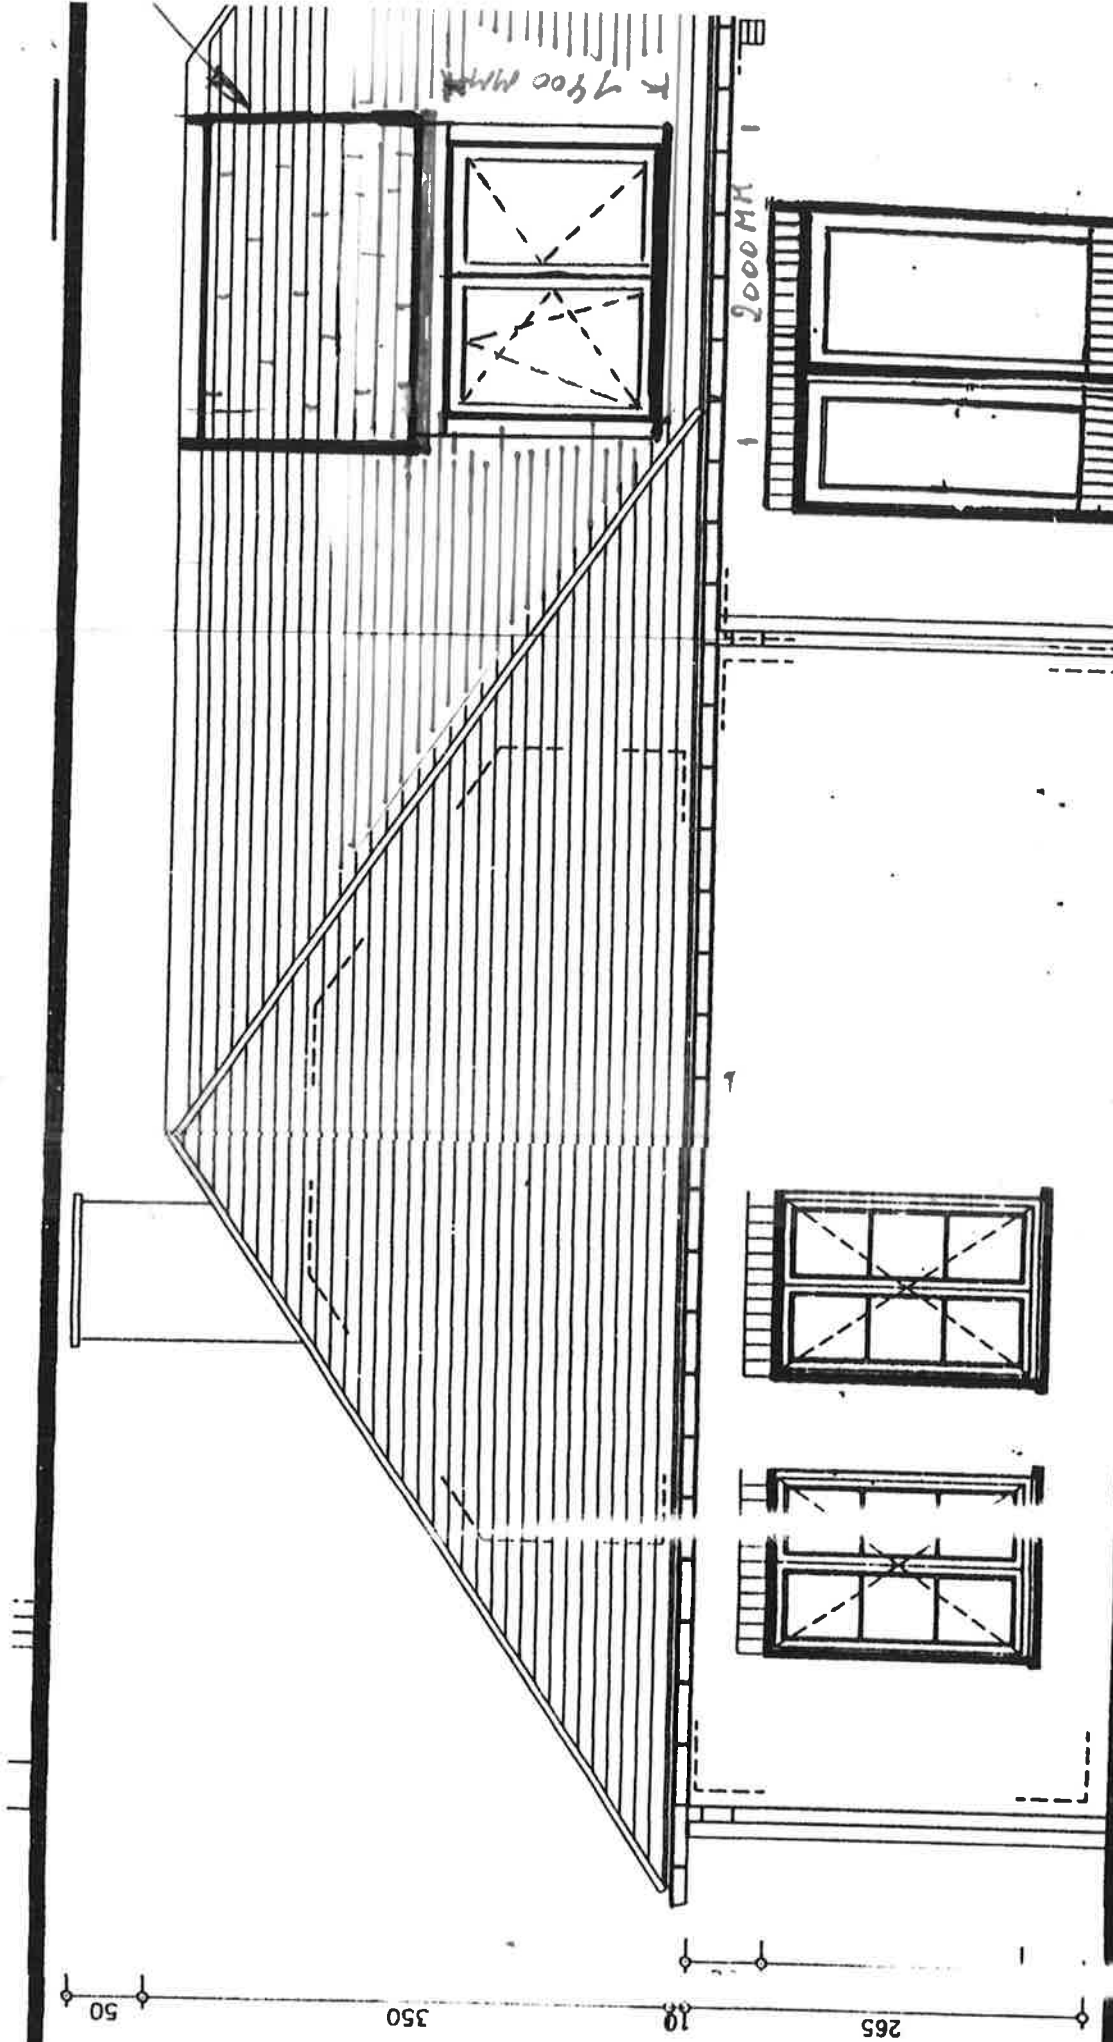


ZIJGEVEL RECHTS

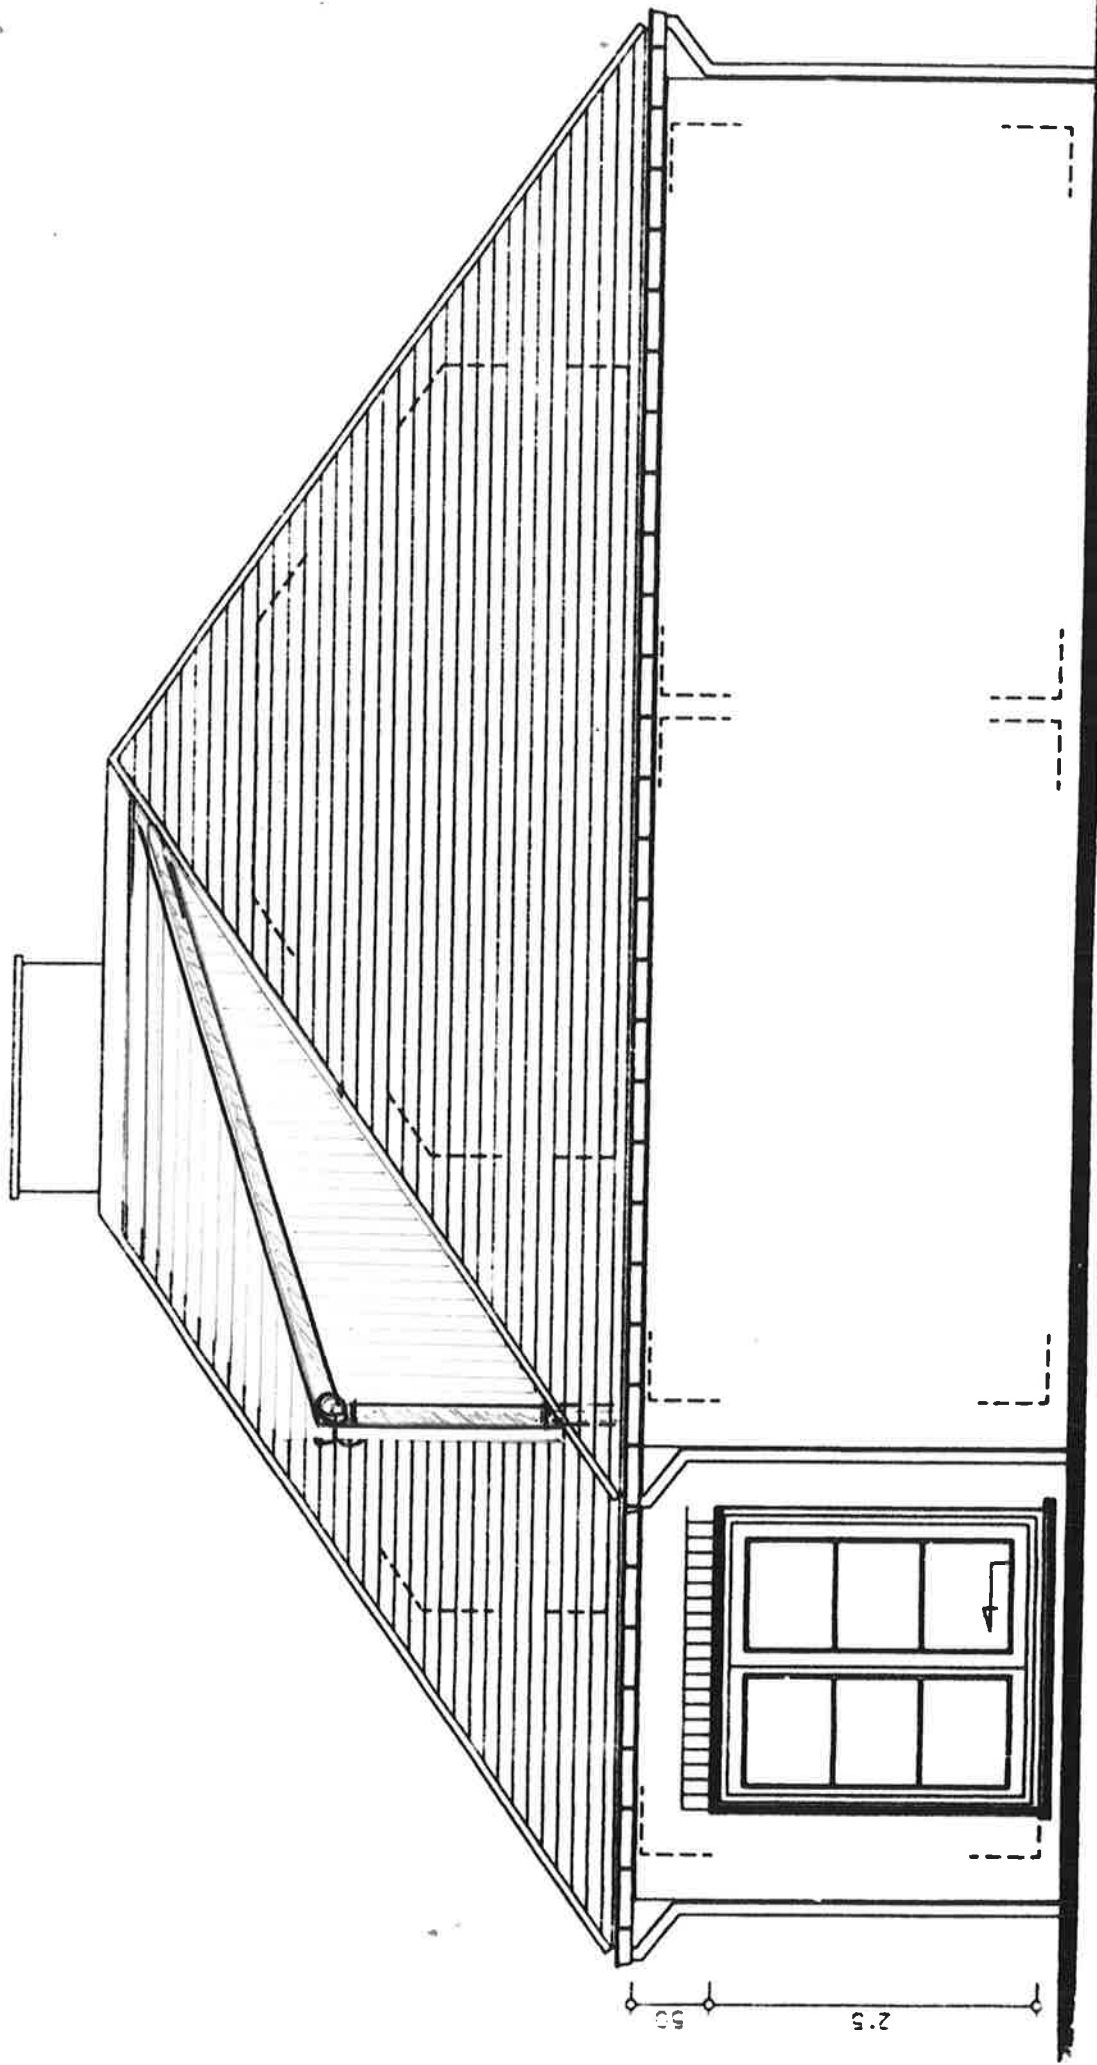

ACHTERGEVEL

GEVELMATERIALEN

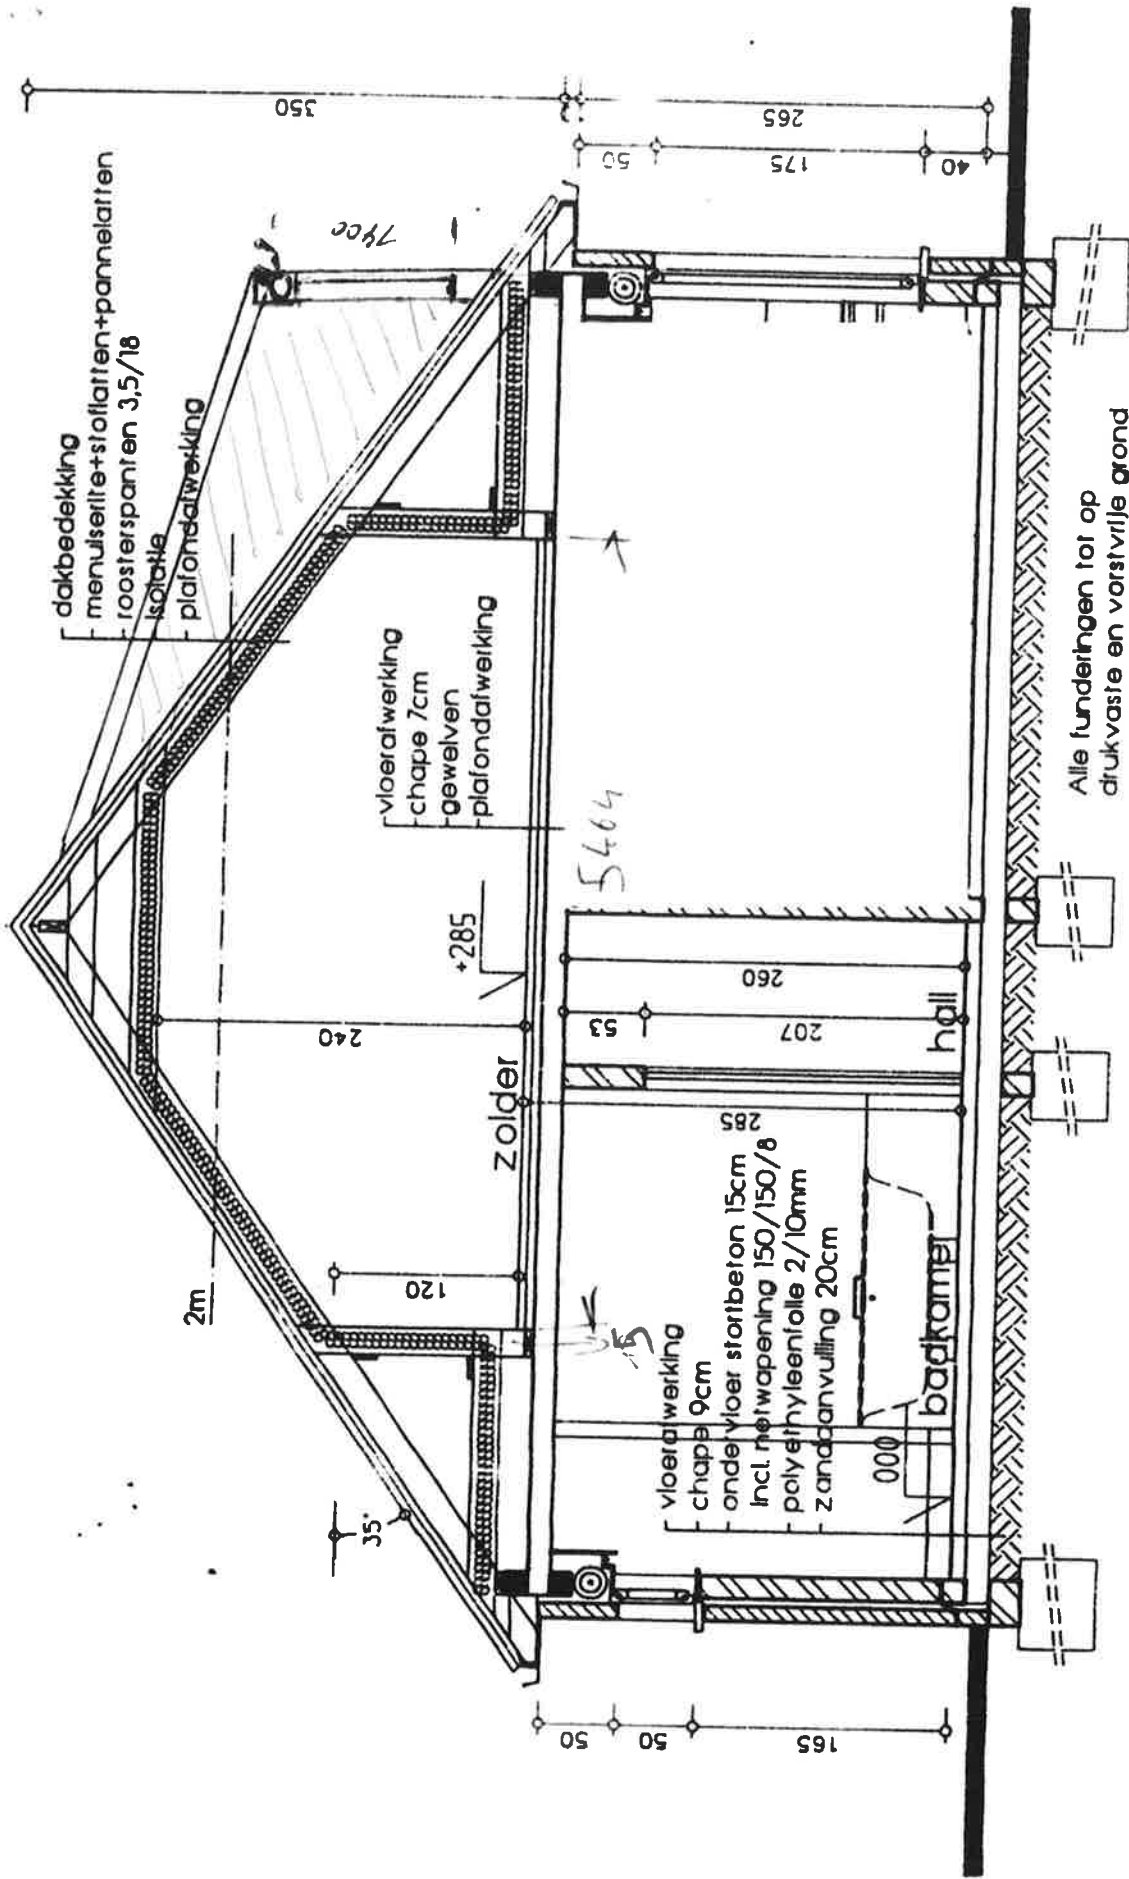

DOORSNEDE 1