




1115 kvm

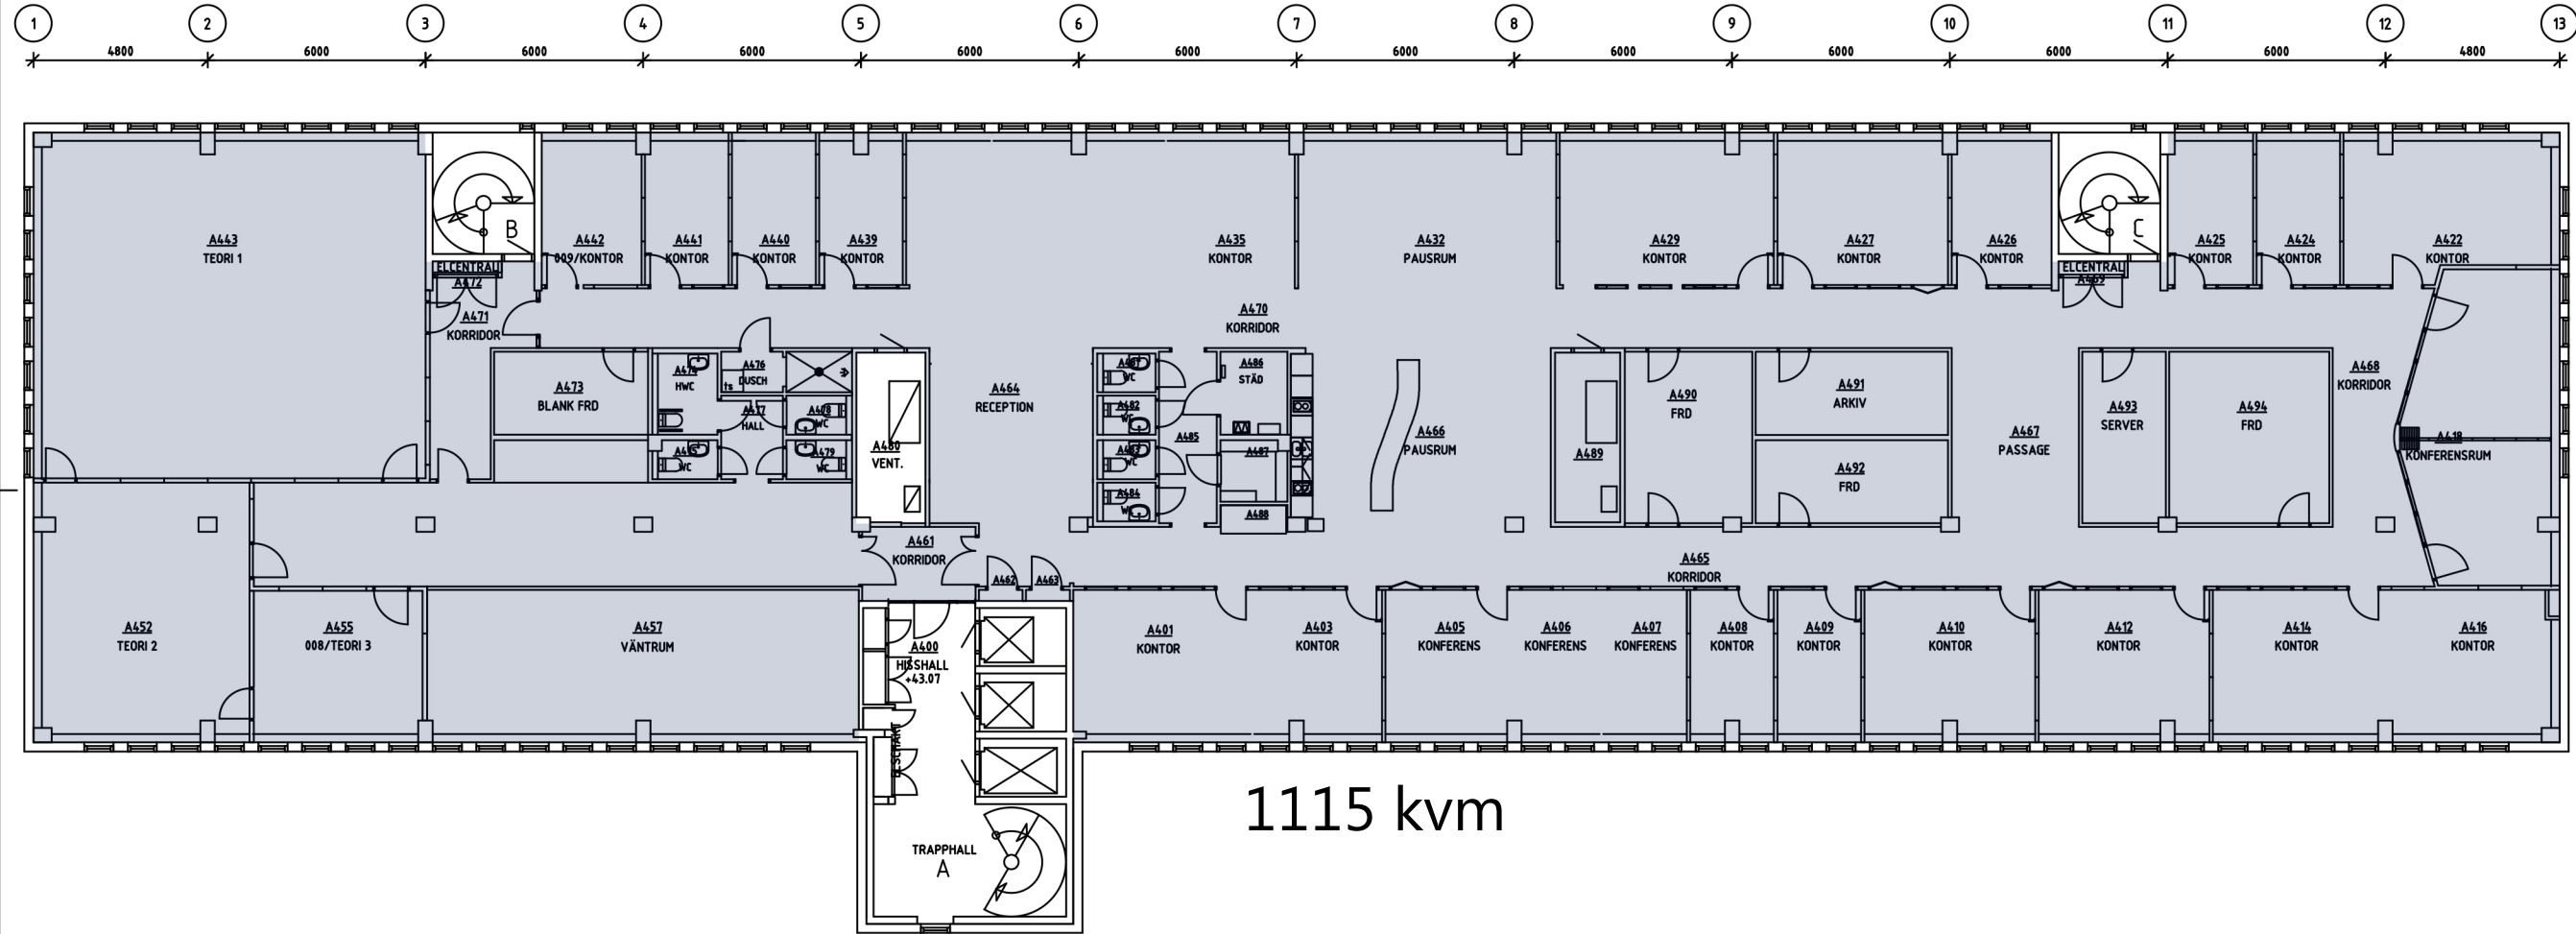

RELATIONSHANDLING			
RELATIONSRTNING UPPDATERAD AV STENDÖRREN FASTIGHETER AB TEL +46 (0)8-518 331 00			
UPPDRAG NR	RTTAD	KONSTR	HANDLIGGARE
DATUM	CAD	D. E	K. G
19-09-23			

No.	Revision/Issue	Date
STENDÖRREN		
Strandvägen 5a 114 51 Stockholm TEL +46 (0)8-518 331 00 info@stendorren.se		
GRÄDDÖ 2		FARSTA
PLAN 4		
ORG. FORM A3 SKALA 1: 200		
PROJEKT	RTNINGSSUMMER	REV.