


I:\WSP\WSP HUS 55-57\2. Ritningar\2.1 CAD\WSP Hus 55-57_161110.pln

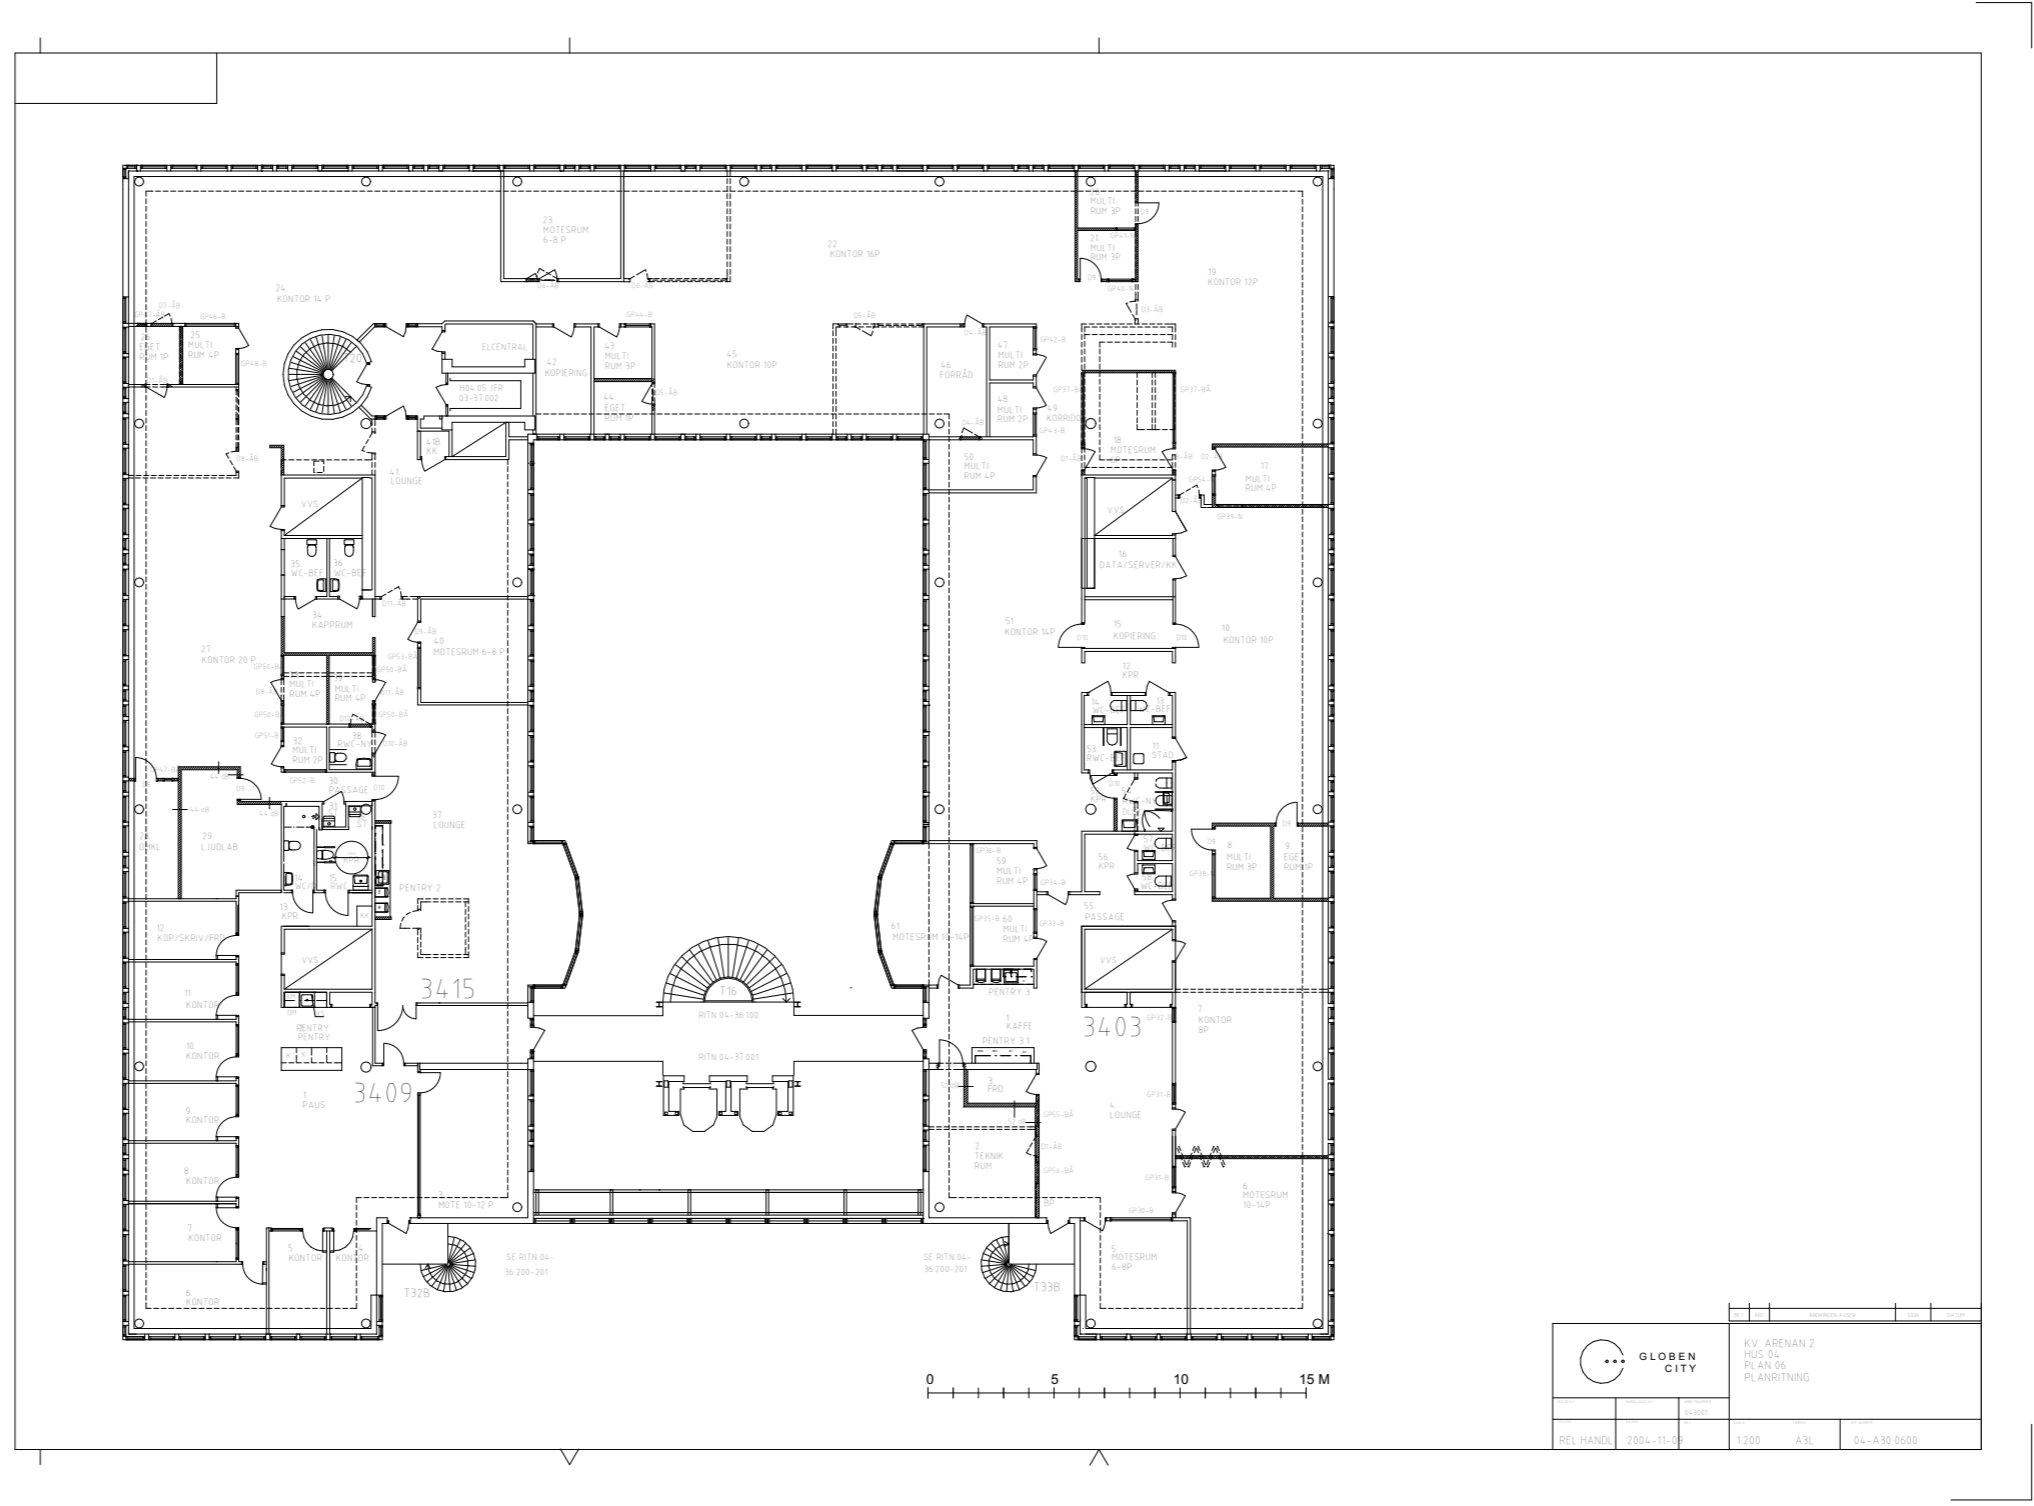

RELATIONSHANDLING

OBS! DENNA RITNING ÄR EJ MÄTTKONTROLLERAD

WSP GLOBEN
HUS 55-57
2019-03-20

HUS 57 PLAN 6

