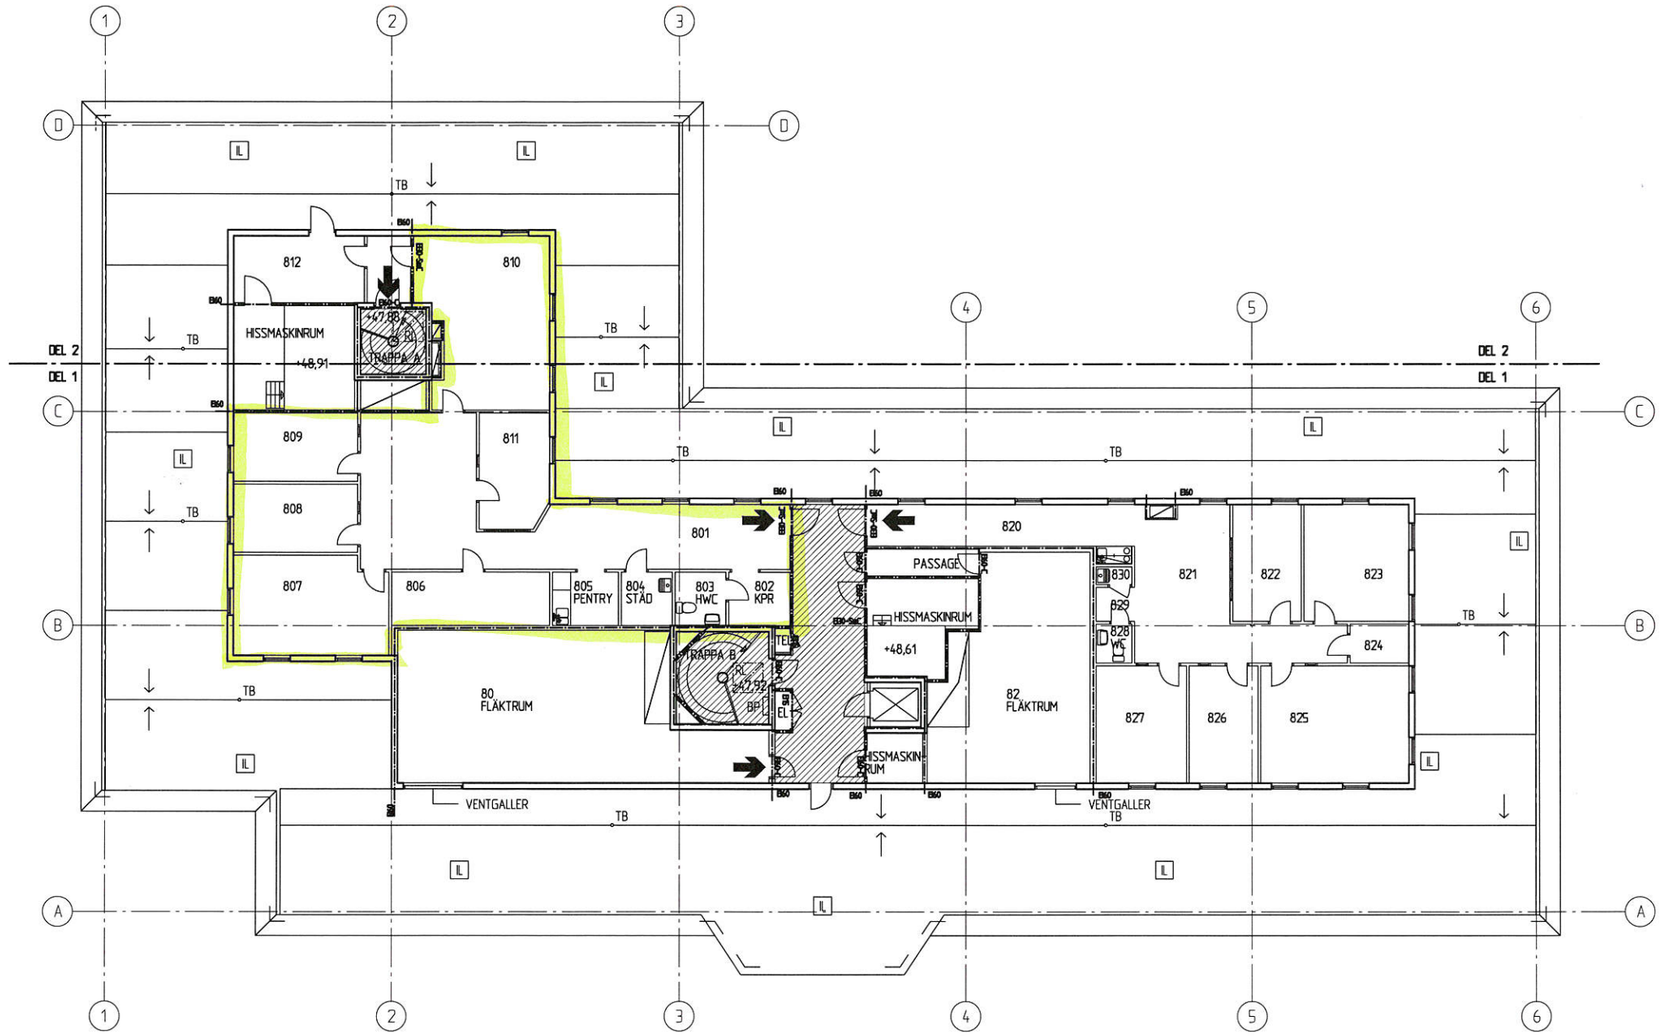

≈ 133 m²

0 1 2 5 10
METER

FÖRKLARINGAR OCH FÖRESKRIFTER

ALLA MÅTT ANGES I MM

EI60

VÄG TILL UTRYMNINGSVÄG

UTRYMNINGSVÄG

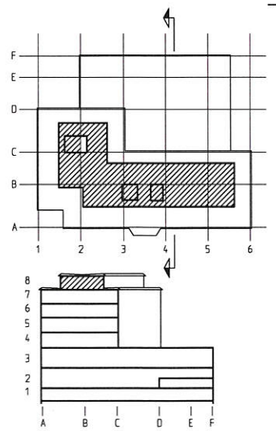

BET	ANT	ÄNDRINGEN AVSER	SIGN	DATUM
A		JUSTERING BRANDCELL	SC	2014-02-07

RELATIONSRITNING

SLÄPET 4:1

e.l.e ARKITEKTER AB
ENEKVIST LARSON
BOX 111 57 100 61 STHLM
TENGDAHLSGATAN 28
08-12209000, info@e-l-e.se

UPPDRAG NR	RITAD AV	HANDLÄGGARE
	AP	TE

DATUM 2002-10-01 ANSVARIG

PLAN 8 +47,88/+47,92 SAMT
LÅGA YTTERTAKET

SKALA	NUMMER	BET
A1 1:100 A3 1:200	A03-71-0800	A

P1.0 2014-02-17 11:16 T:\RITNINGAR\SLÄPET 4-1\RELATION\MODELL\A03-P-080.DWG SEBBEC

REF:
LAGER: SB11