


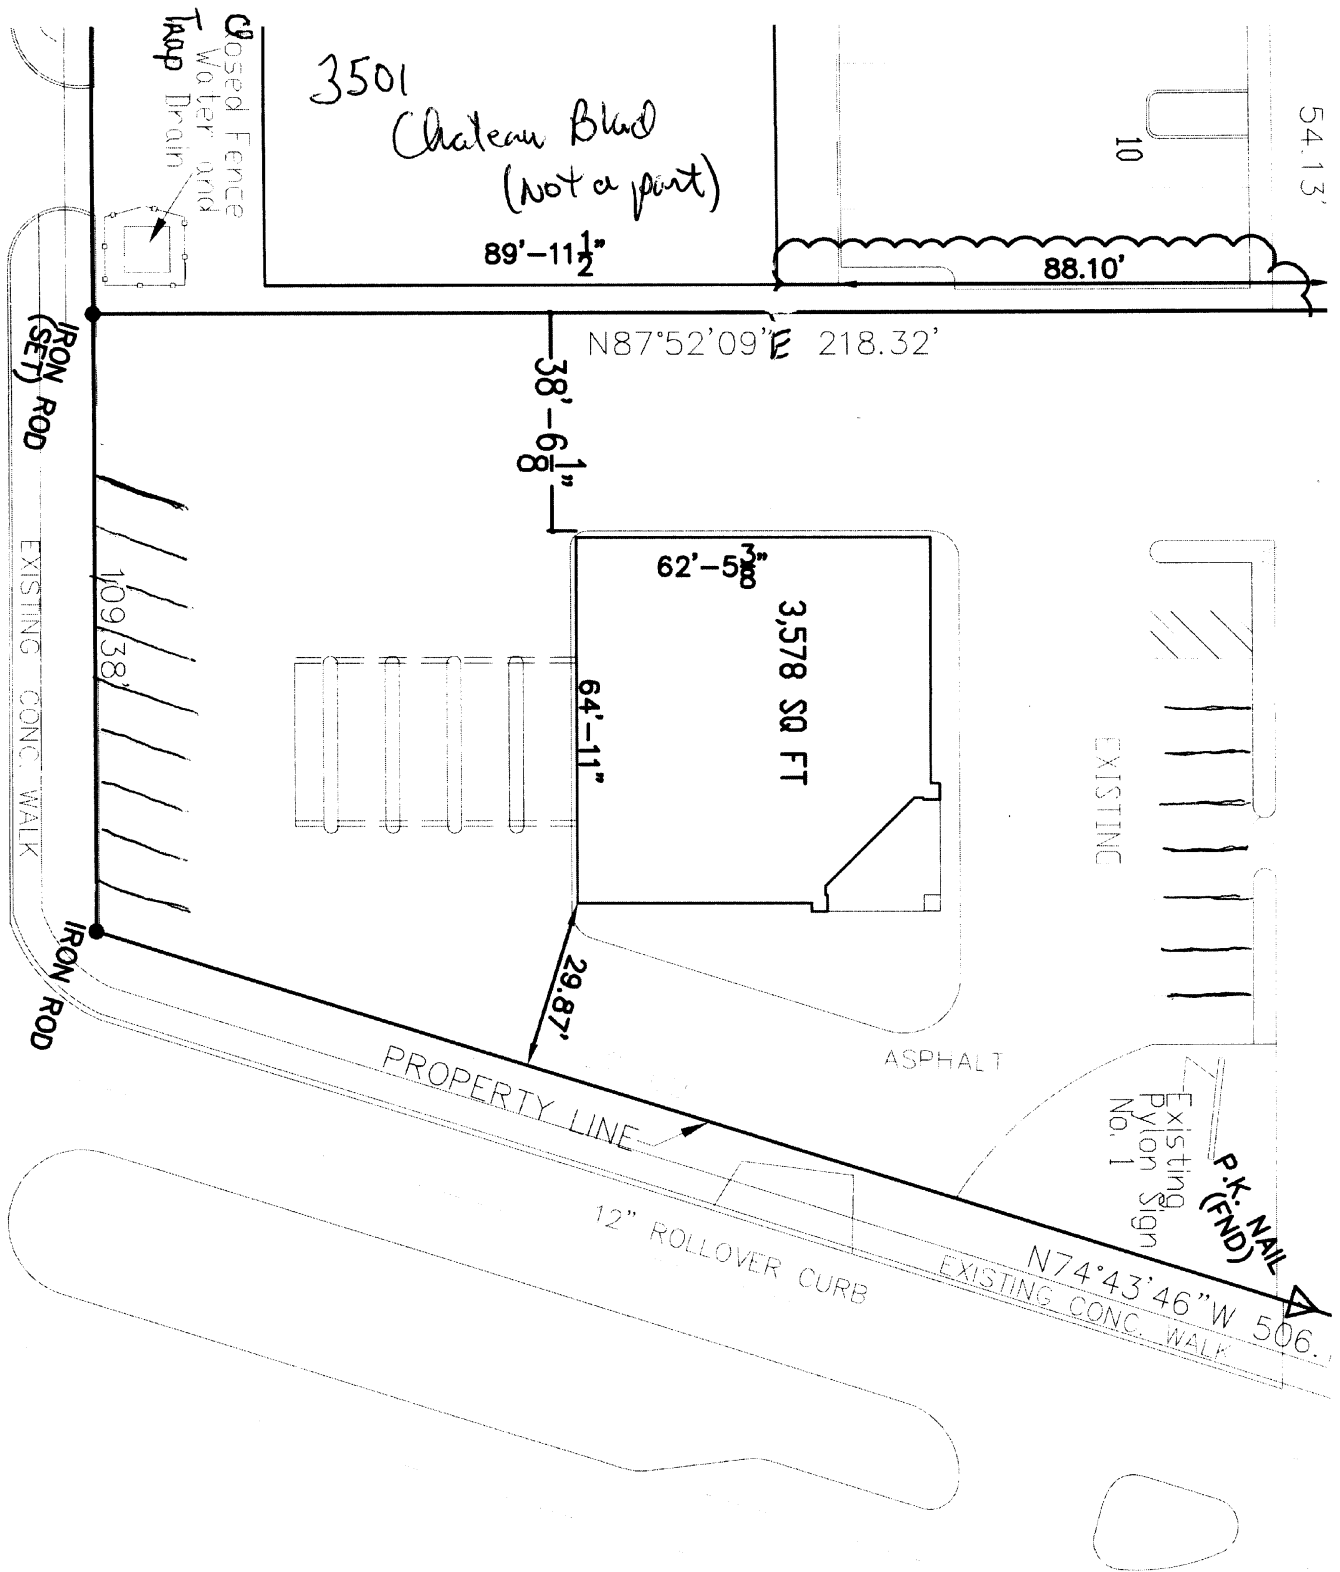

810 W. Esplanade Ave.